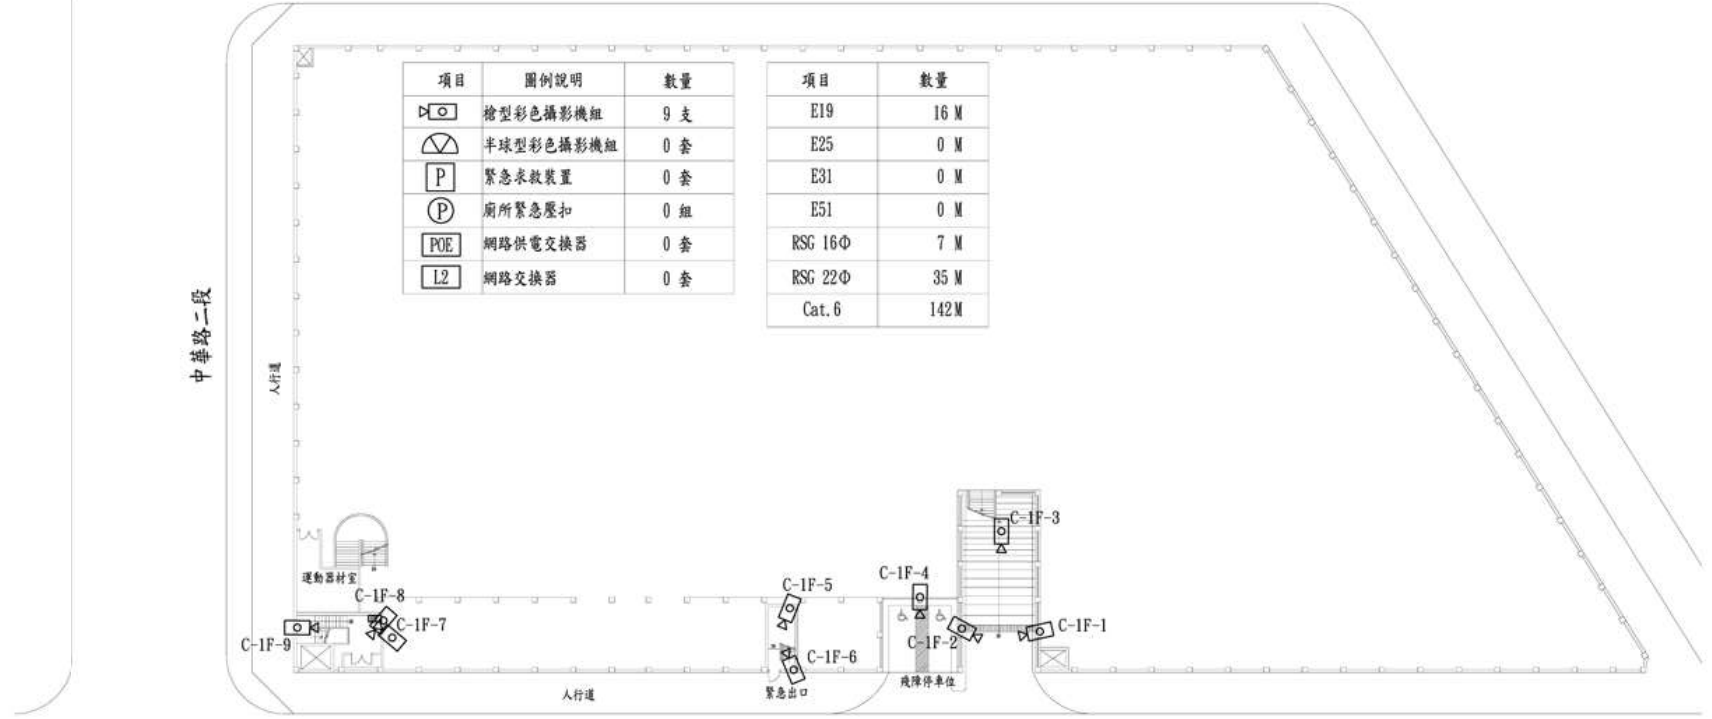

項目	圖例說明	數量
	槍型彩色攝影機組	9 支
	半球型彩色攝影機組	0 套
P	緊急求救裝置	0 套
Ⓟ	廁所緊急壓扣	0 組
POE	網路供電交換器	0 套
L2	網路交換器	0 套

項目	數量
E19	16 M
E25	0 M
E31	0 M
E51	0 M
RSG 16Φ	7 M
RSG 22Φ	35 M
Cat.6	142M

606巷1號

地面層平面圖

竣工圖簽認	
承商簽認	
專任工程人員	
監造管理單位	
監造工程司	
監造工程司主管	

臺北市停車管理工程處	備查欄		設計單位	繪圖	劉書帆	覆核	林逸財	技師簽證		比例尺	A3=1:400	工程名稱	路外停車場監視系統設備改善工程	圖號	張號
			鎧鉅工程顧問有限公司	設計	蕭偉智	核准	林逸財			日期	107.06	圖面名稱	古亭國中地下停車場平面層涵蓋圖	TVD9-01	50
				校核	江俊翼										

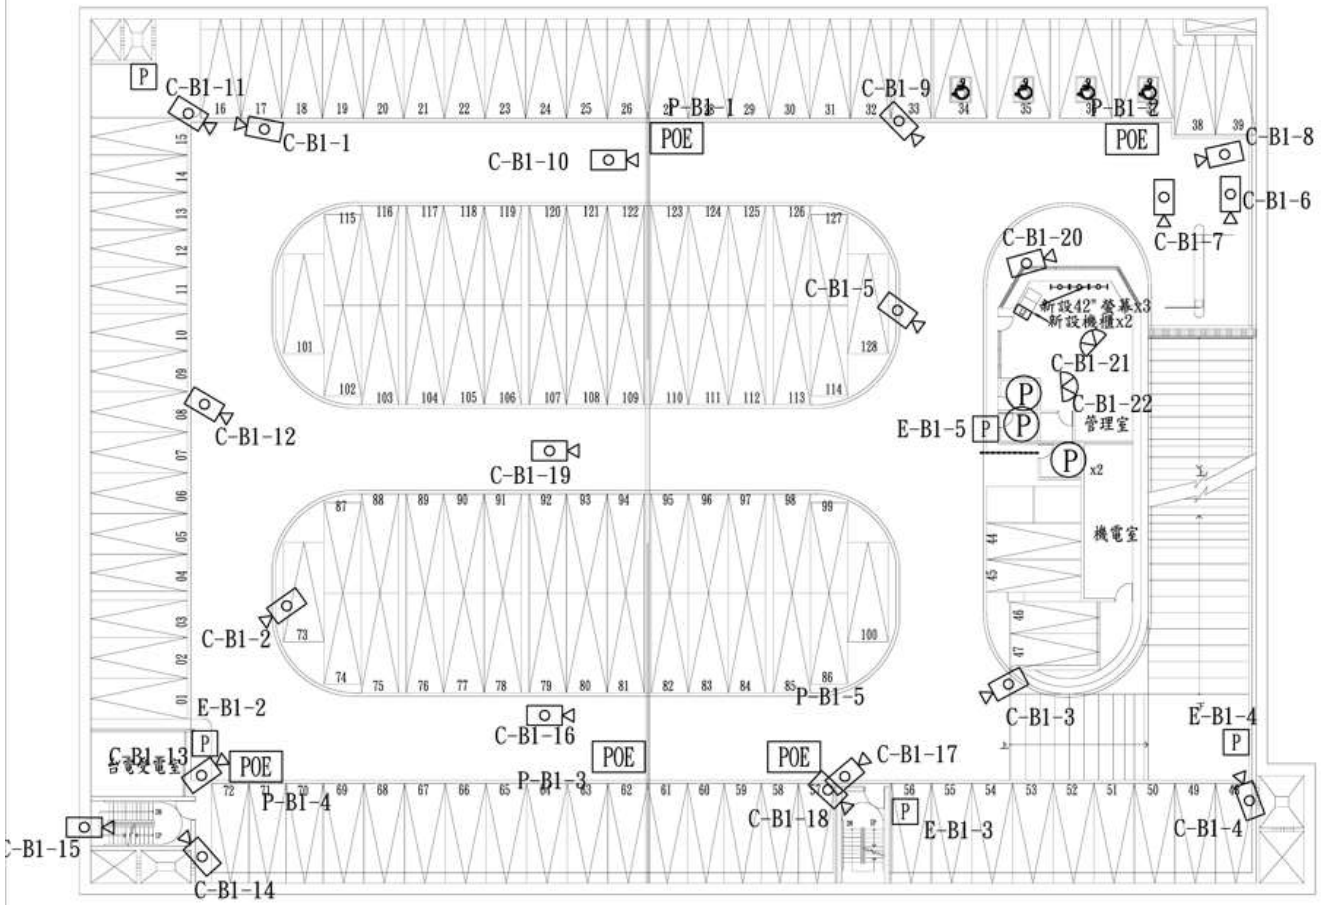

項目	圖例說明	數量
	槍型彩色攝影機組	20 支
	半球型彩色攝影機組	2 套
P	緊急求救裝置	5 套
Ⓟ	廁所緊急壓扣	4 組
POE	網路供電交換器	5 套
L2	網路交換器	1 套

項目	數量
E19	334M
E25	282M
E31	63 M
E51	0 M
RSG 16Φ	0 M
RSG 22Φ	0 M
Cat.6	997M

地下一層平面圖

臺北市停車管理工程處	設計單位	繪圖	劉書帆	覆核	林逸財	比例尺	A3=1:300	工程名稱	路外停車場監視系統設備改善工程	圖號 TV09 02	張號 51
	鎧鉅工程顧問有限公司	設計	蔡佳智	核准	林逸財	日期	107.06	圖面名稱	古亭國中地下停車場地下一層涵蓋圖		
		校核	江俊翼								

竣工圖簽認	
承商簽認	
專任工程人員	
監造管理單位	
監造工程司	
監造工程司主管	

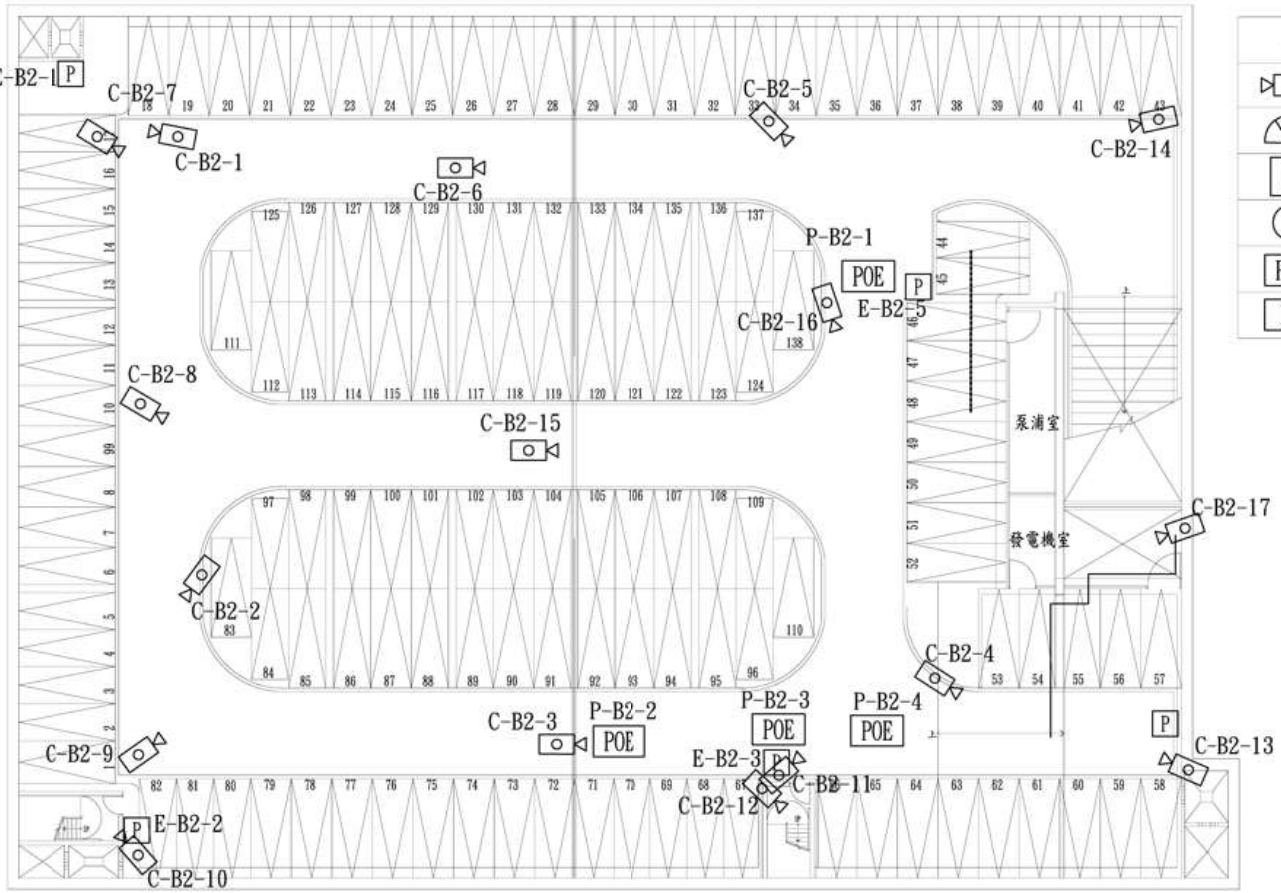

項目	圖例說明	數量
	槍型彩色攝影機組	17 支
	半球型彩色攝影機組	0 套
P	緊急求救裝置	5 套
Ⓟ	廁所緊急壓扣	0 組
POE	網路供電交換器	4 套
L2	網路交換器	0 套

項目	數量
E19	242 M
E25	191 M
E31	17 M
E51	0 M
RSG 16Φ	0 M
RSG 22Φ	0 M
Cat.6	860 M

地下二層平面圖

竣工圖簽認	
承商簽認	
專任工程人員	
監造管理單位	
監造工程司	
監造工程司主管	

臺北市停車管理工程處	機電欄		設計單位	繪圖	劉書帆	覆核	林逸財	技師簽證		比例尺	A3=1:300	工程名稱	路外停車場監視系統設備改善工程	圖號	張號
			鎧鉅工程顧問有限公司	設計	蔡偉智	核准	林逸財			日期	107.06	圖面名稱	古亭國中地下停車場地下二層涵蓋圖	TY09 03	52
				校核	江俊翼										