


吳興街284巷臨時平面停車場監視器設置圖

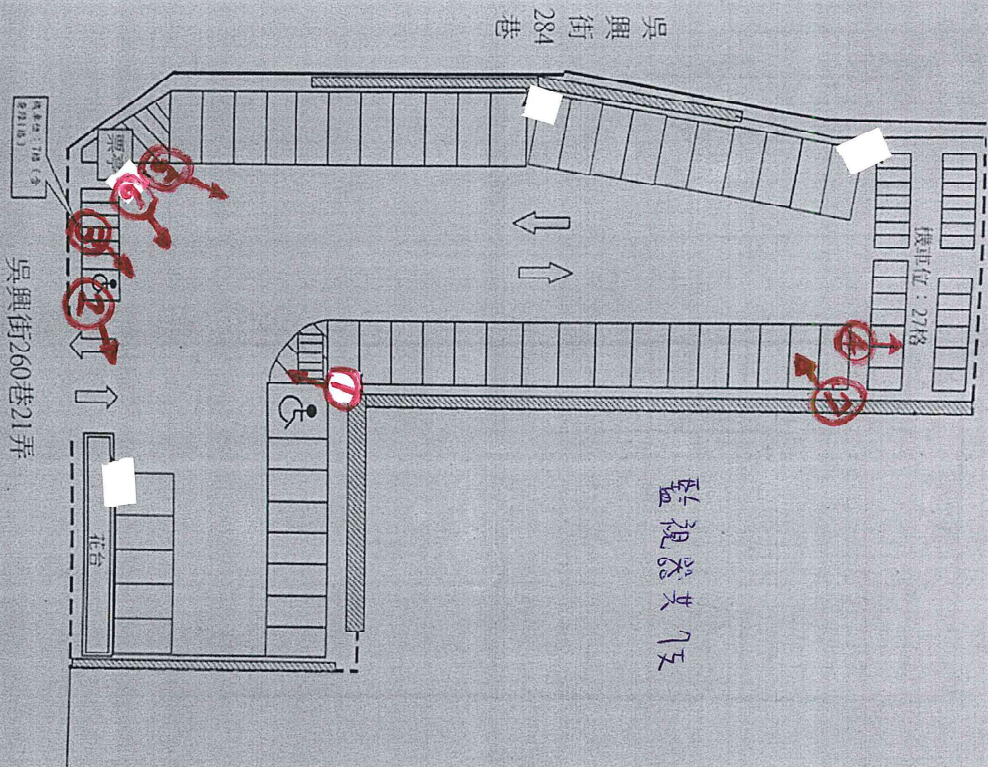

監視器共 7 支

吳興街284巷臨時平面停車場監視器設置圖說

1. 位置如圖說。
2. 監視器若無紅外線功能，監視器高度應高於約於2.5公尺。
3. 攝影機鏡頭高度須在車身以上。
4. 監視器須做遮蔽，若不足之，請其架約架15株。

