



### 朝陽公園地下停車場B1F示意圖(調整後)

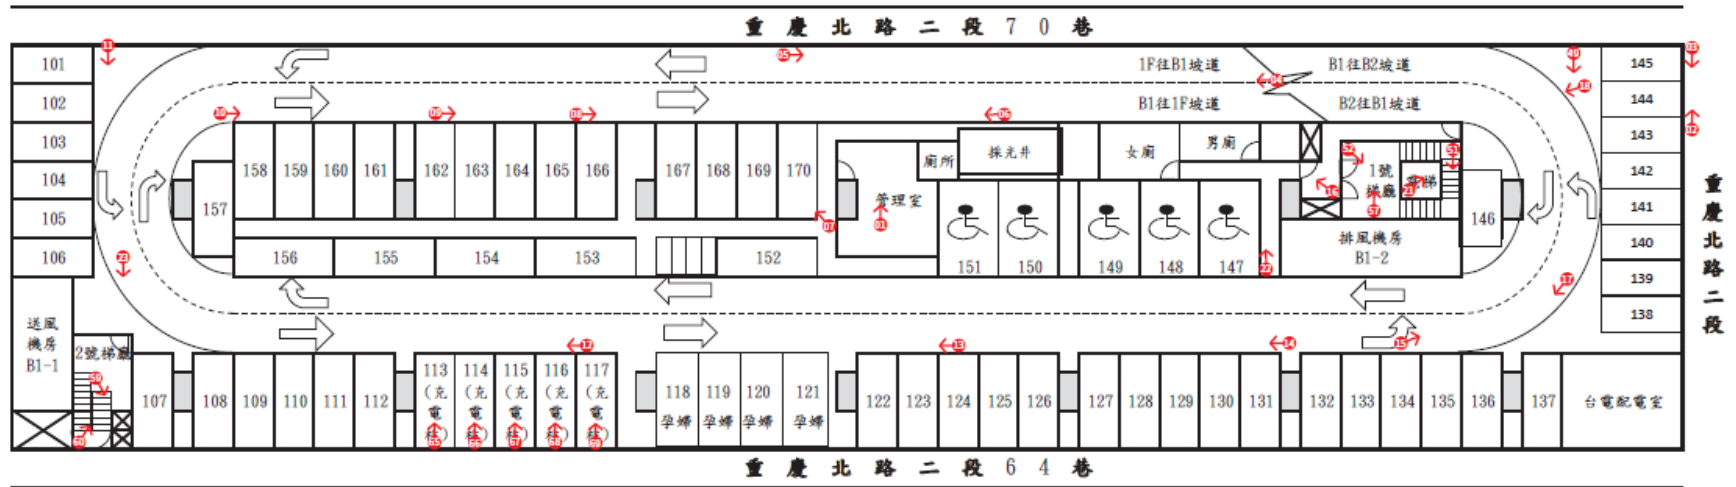

#### B1F格位數

- 小型車(一般格位)：61格
- 小型車(身障格位)：5格
- 小型車(孕婦孩童格位)：4格
- 小型車合計：70格

朝陽公園地下停車場B2F示意圖(調整後)

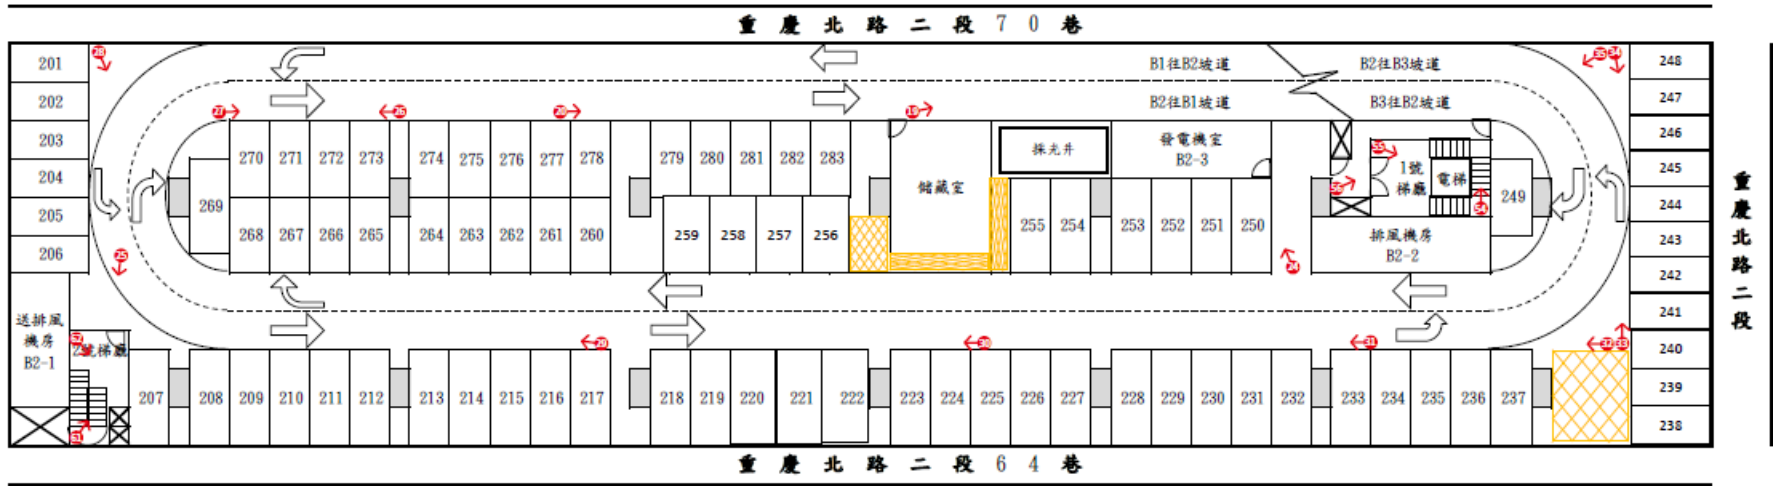


**B2F格位數**

小型車(一般格位)：83格

小型車合計：83格

### 朝陽公園地下停車場B3F示意圖(調整後)

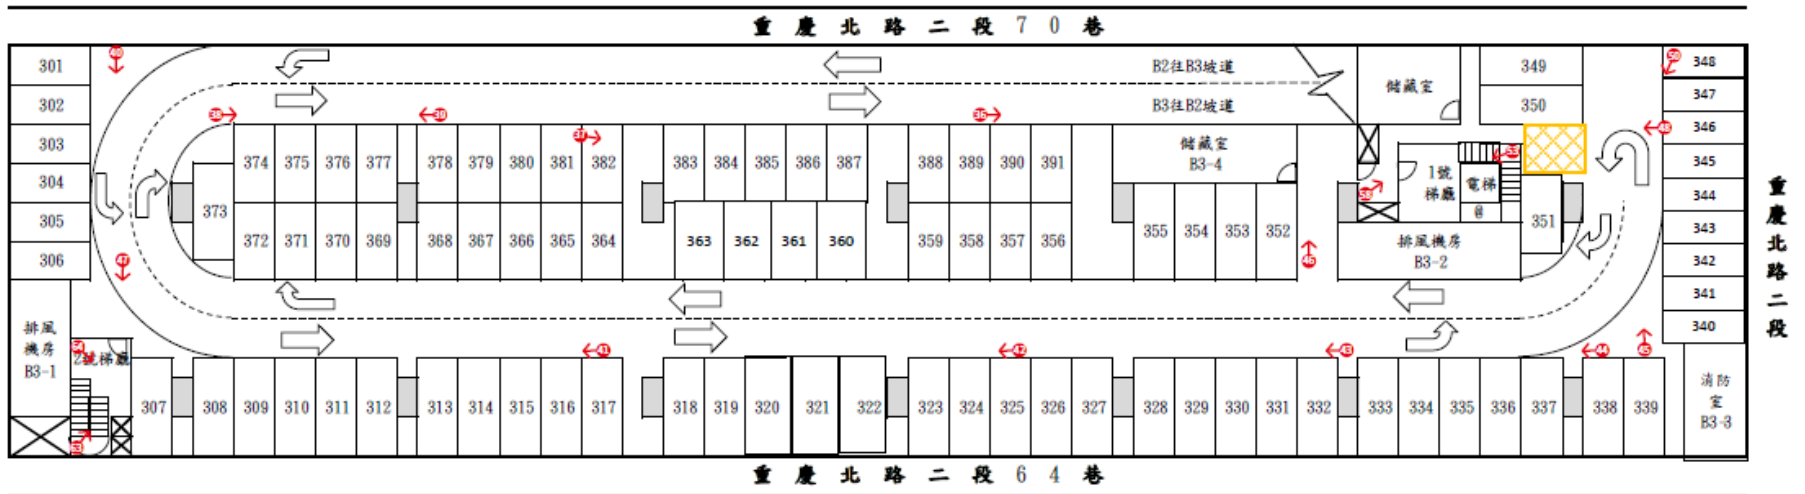

#### B3F格位數

小型車(一般格位)：91格

小型車合計：91格

圖示：  
 ④：電梯機房室 B3-6