

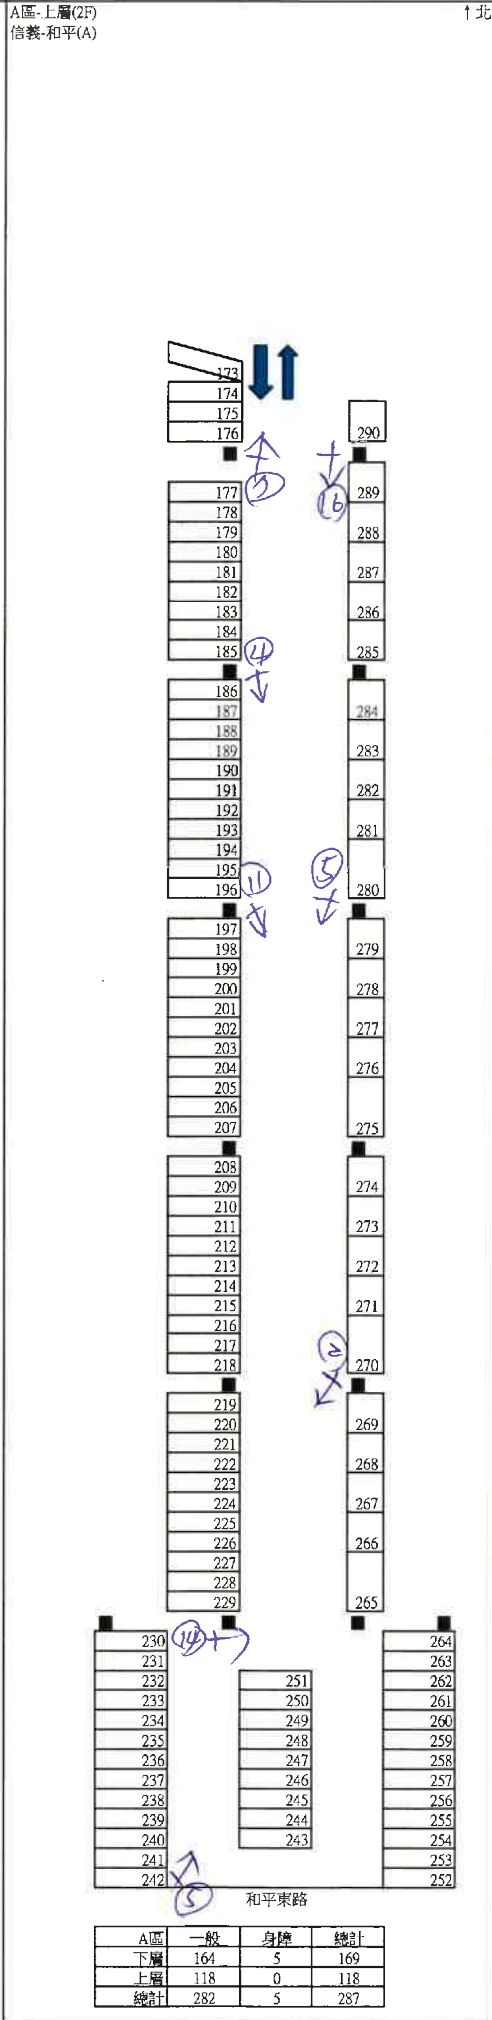


建國南路高架橋下停車場 A區 信義-和平(A)

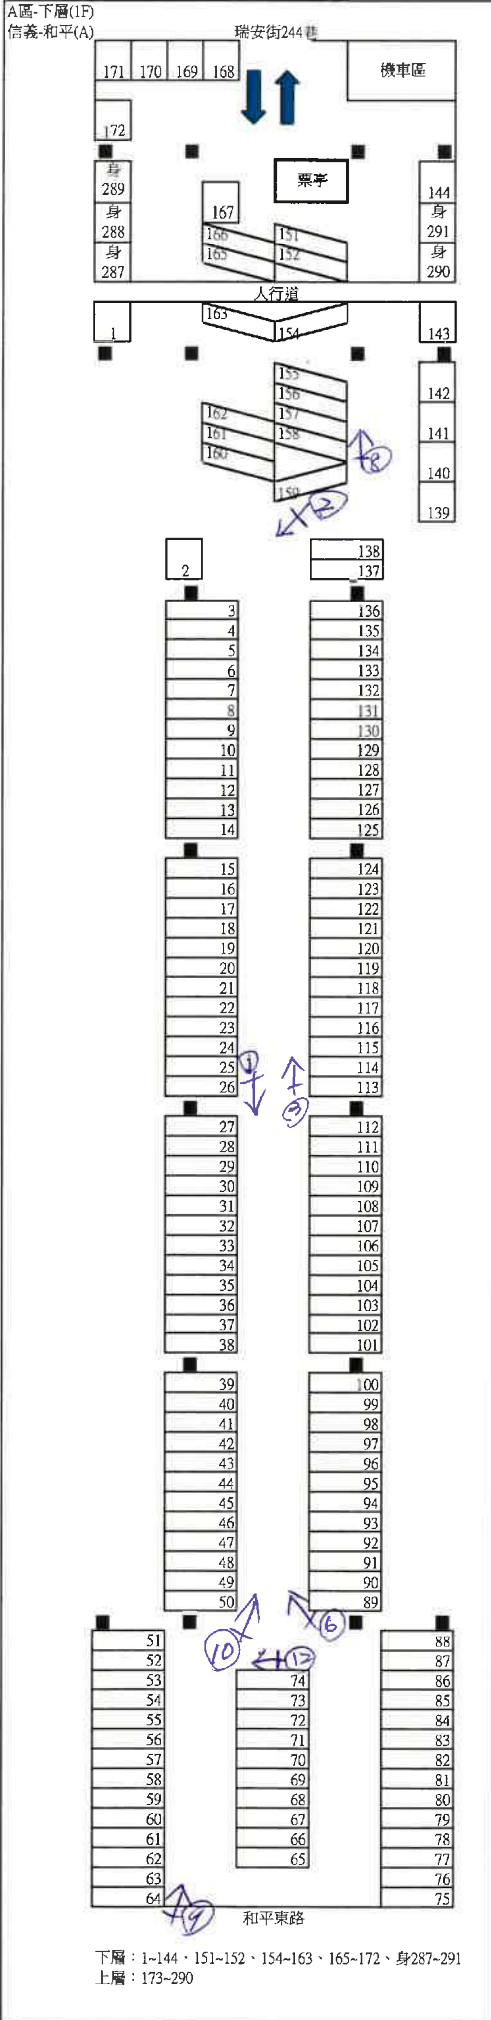


建國南路高架橋下停車場 B區 信義-和平(B)

B區下層(1F)
信義-和平(B)

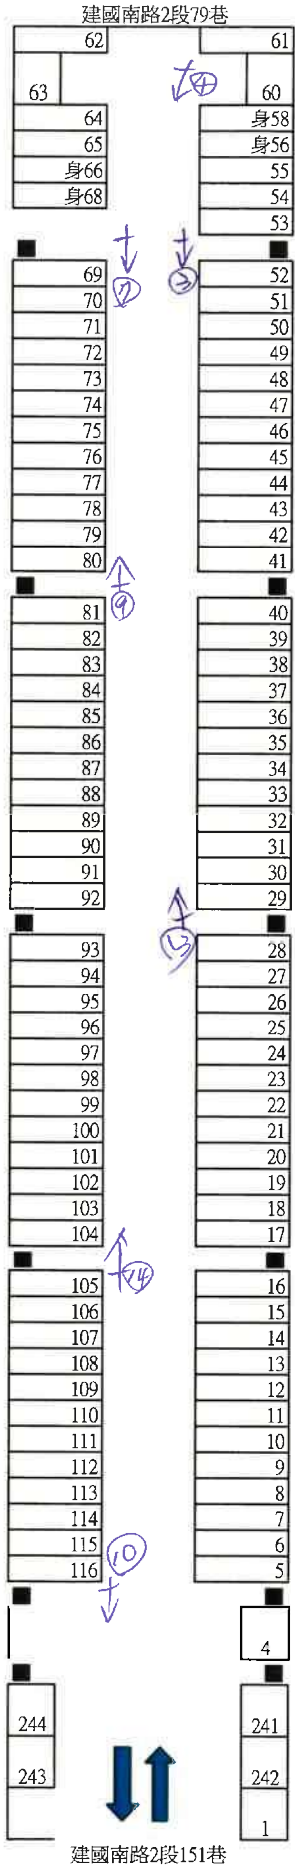


下層：1、4、56、58、60-66、68-116、241-244
上層：119-179、181-240

B區上層(2F)
信義-和平(B)

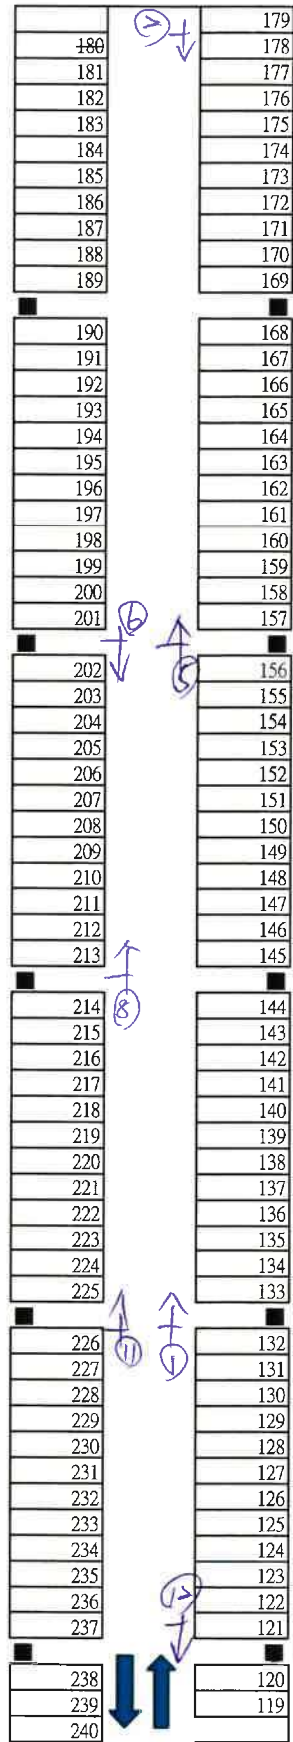


B區	一般	身障	總計
下層	111	4	115
上層	121	0	121
總計	232	4	236

建國南路高架橋下停車場 C區 信義-和平(C)

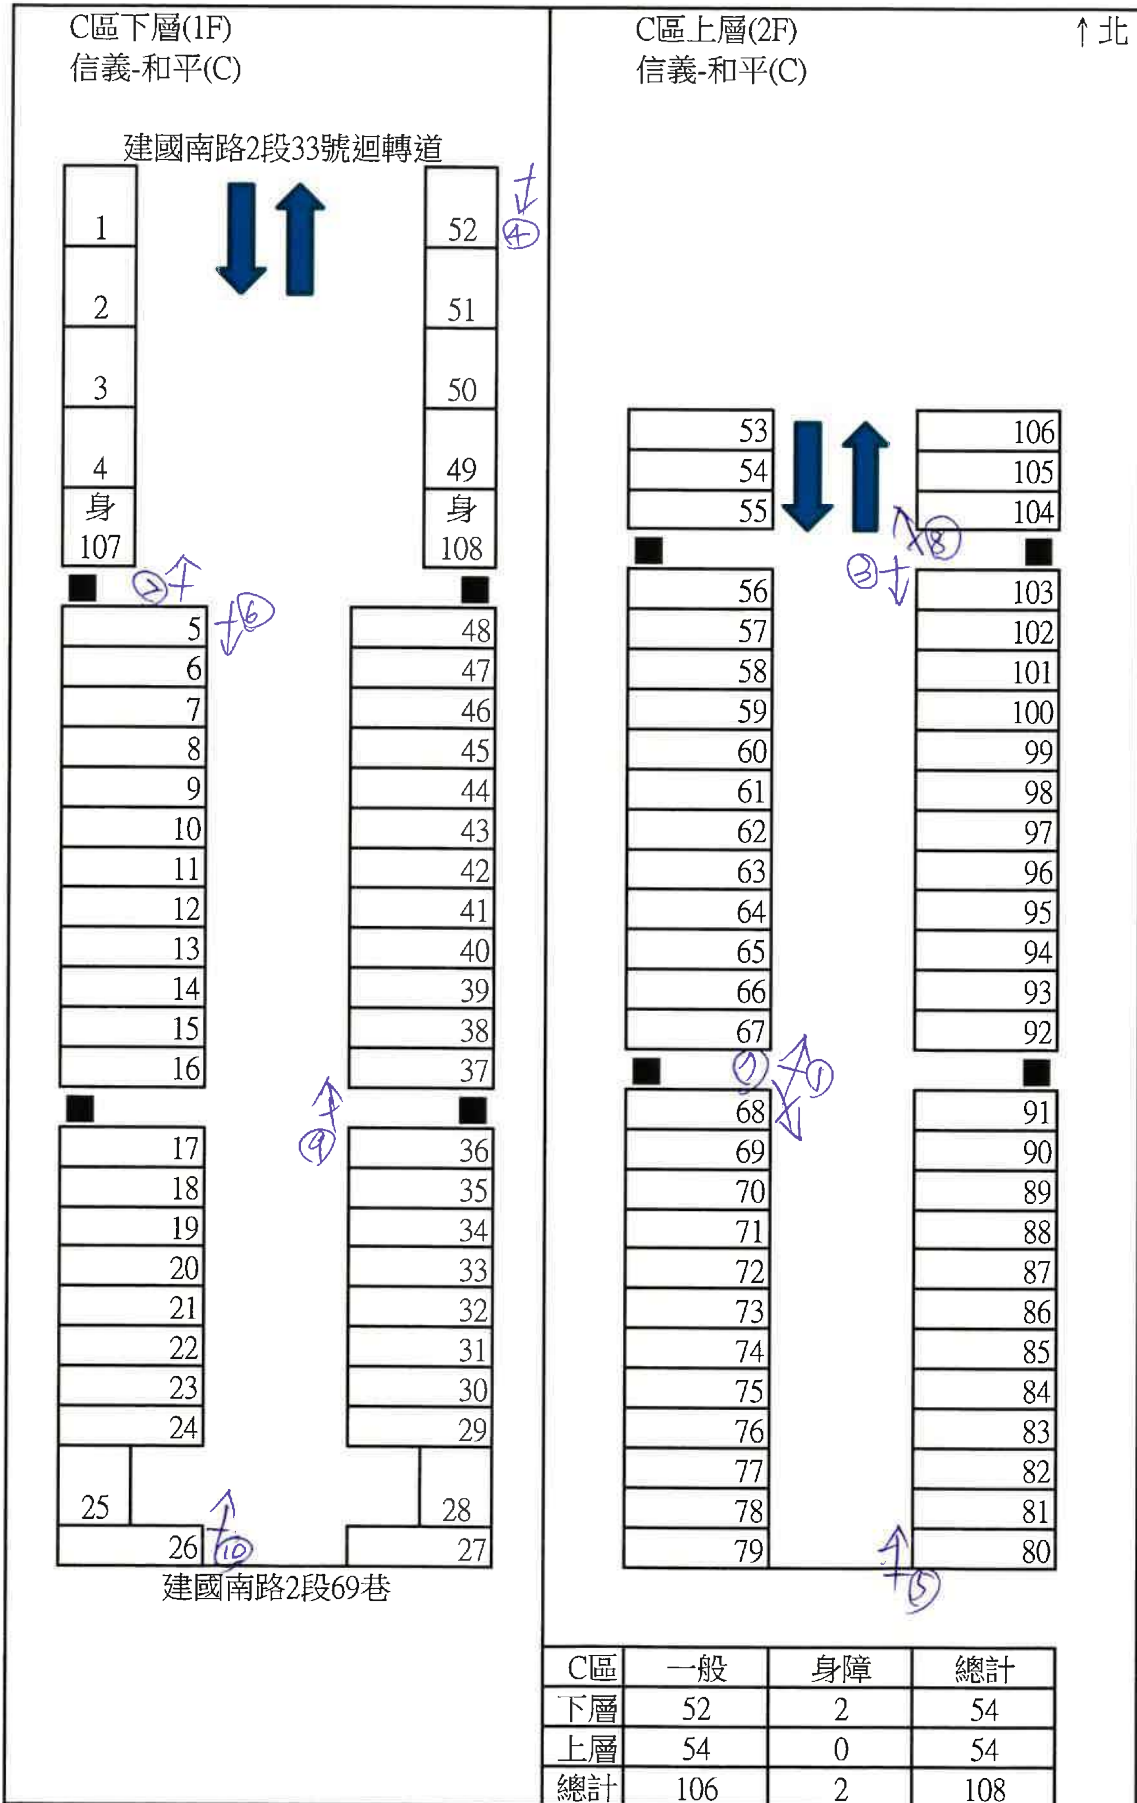


建國南路高架橋下停車場 D區 信義-和平(D)

D區下層
信義-和平(D)

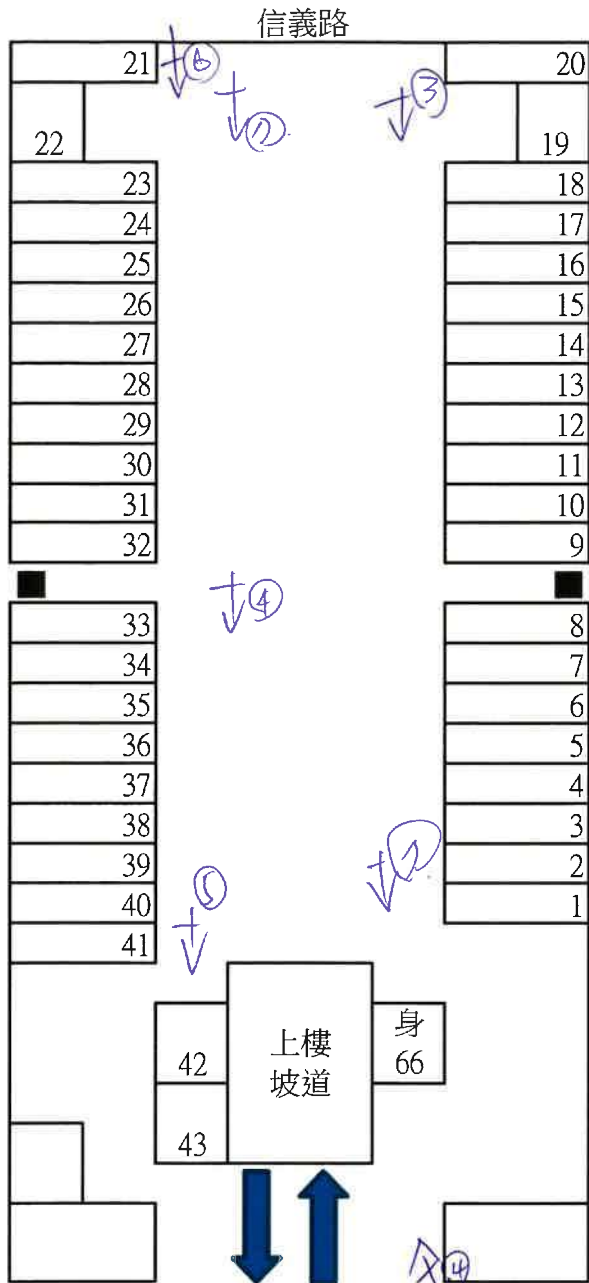


D區上層
信義-和平(D)

↑北

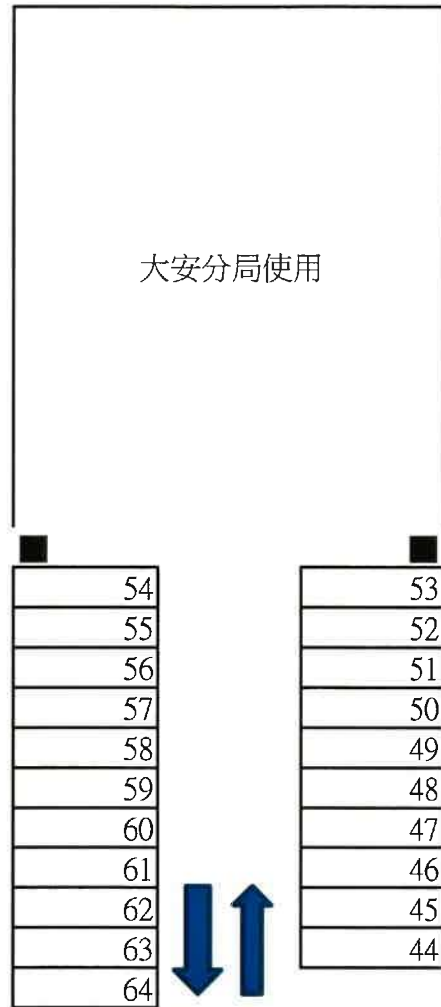


D區	一般	身障	總計
下層	43	1	44
上層	21	0	21
總計	64	1	65


建國南路高架橋下停車場 E區 仁愛-信義

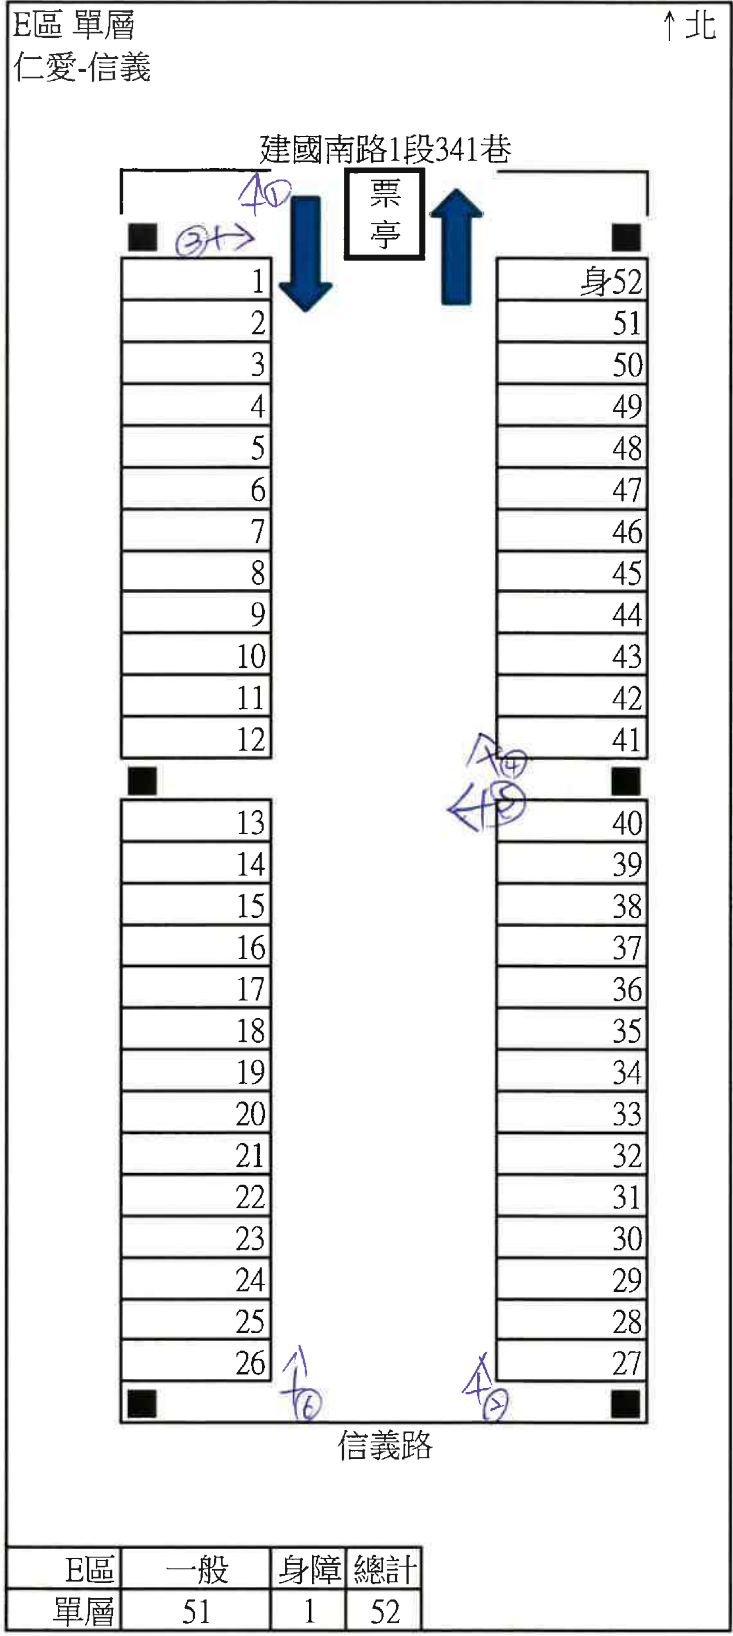

建國南路高架橋下停車場 F區 仁愛-信義

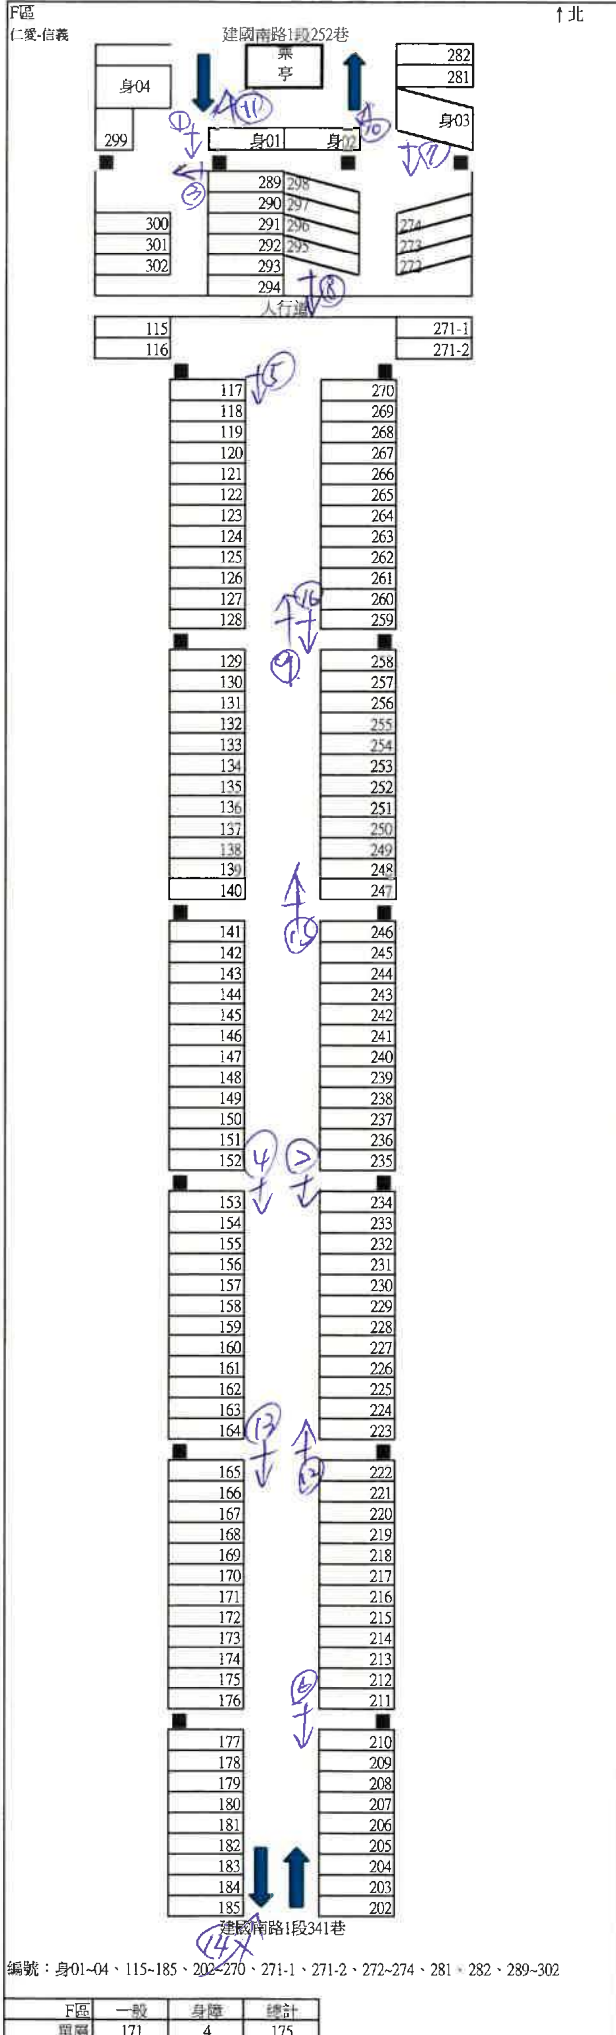

建國南路高架橋下停車場 G區 仁愛-信義

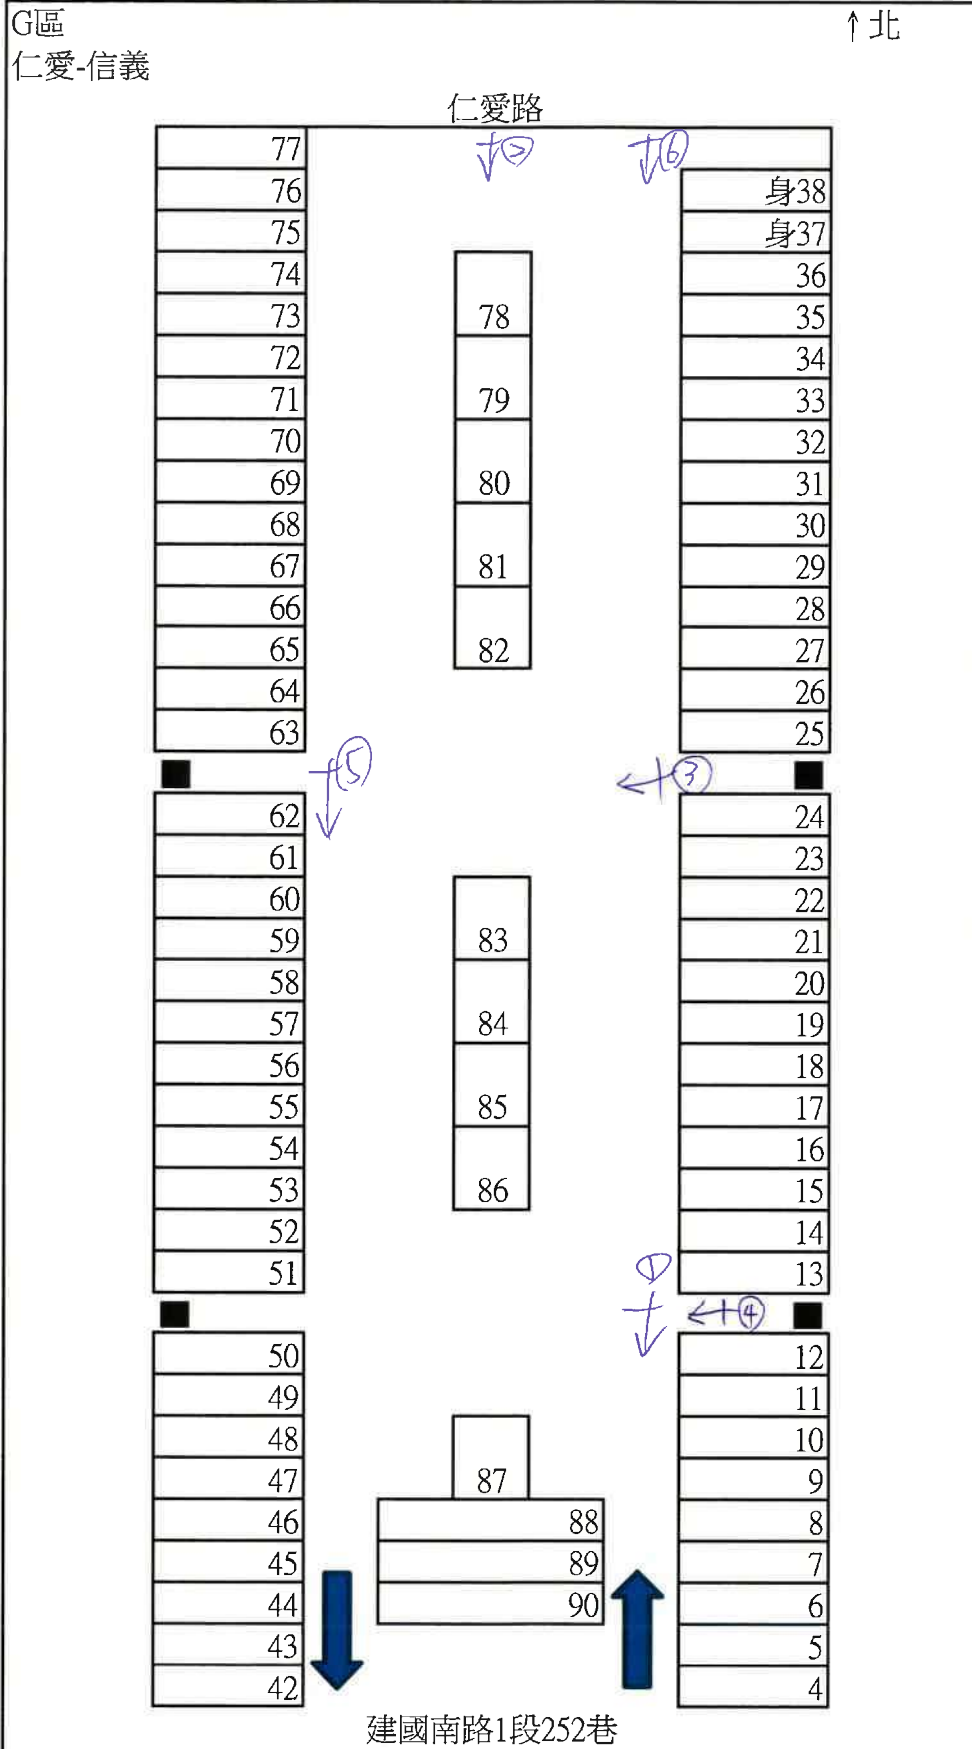

編號：4~38、42~90



G區	一般	身障	總計
單層	82	2	84

建國南路高架橋下停車場 H區 忠孝-仁愛

H區下層
忠孝-仁愛

H區上層
忠孝-仁愛

↑北

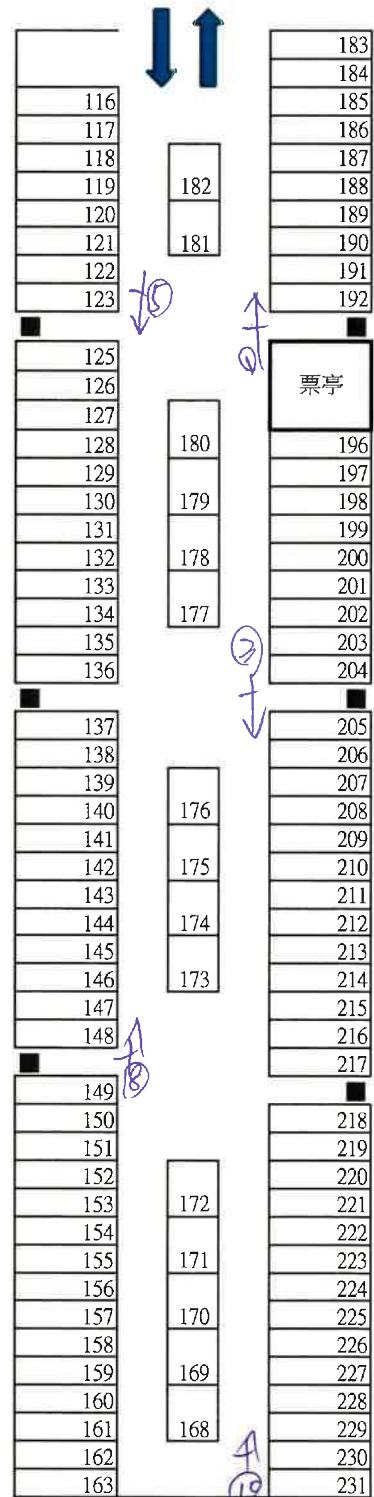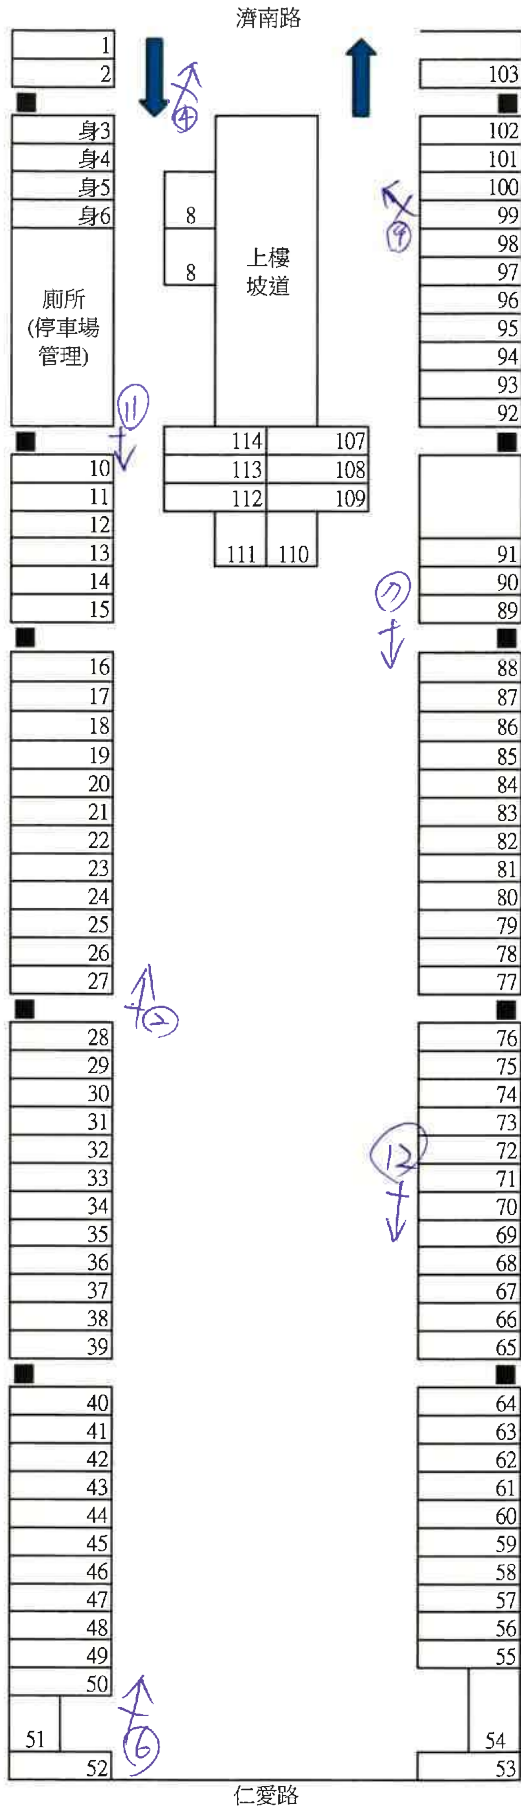


下層：1~6、8~103、107~114

上層：116~123、125~163、168~192、196~231

H區	一般	身障	總計
下層	106	4	110
上層	108	0	108
總計	214	4	218

建國南路高架橋下停車場 I區 忠孝-仁愛


I區下層(1F)
忠孝-仁愛

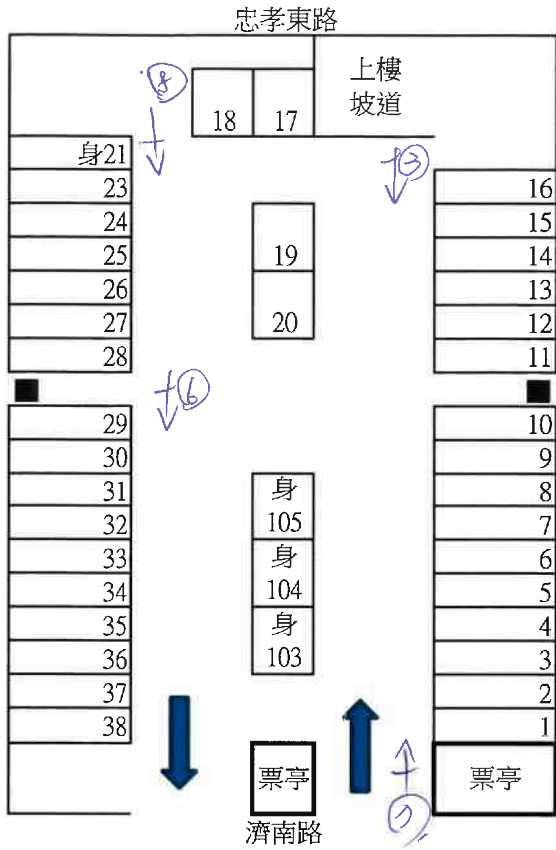

下層：1~21、23~38、103~105
上層：39~90

I區上層(2F)
忠孝-仁愛

↑北

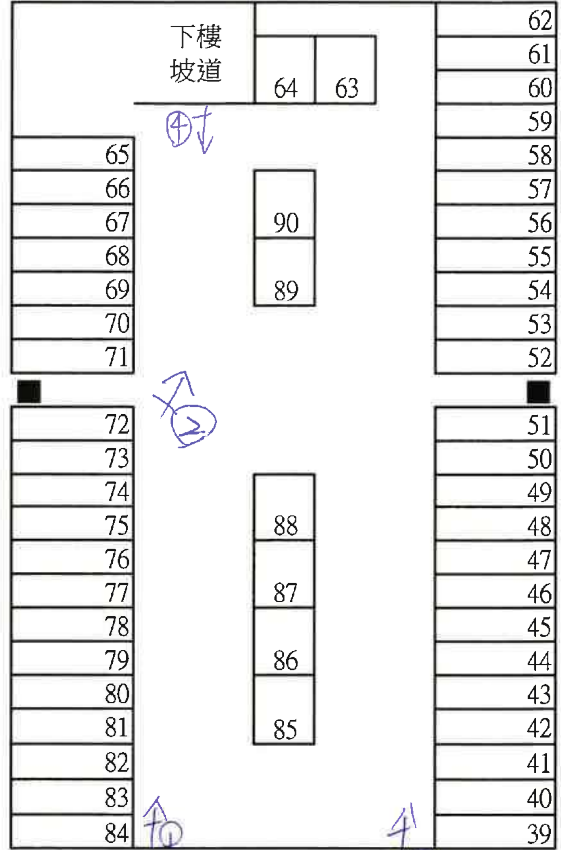

I區	一般	身障	總計
下層	36	4	40
上層	52	0	52
總計	88	4	92