


中山堂地下停車場地下1層示意圖(現況圖)

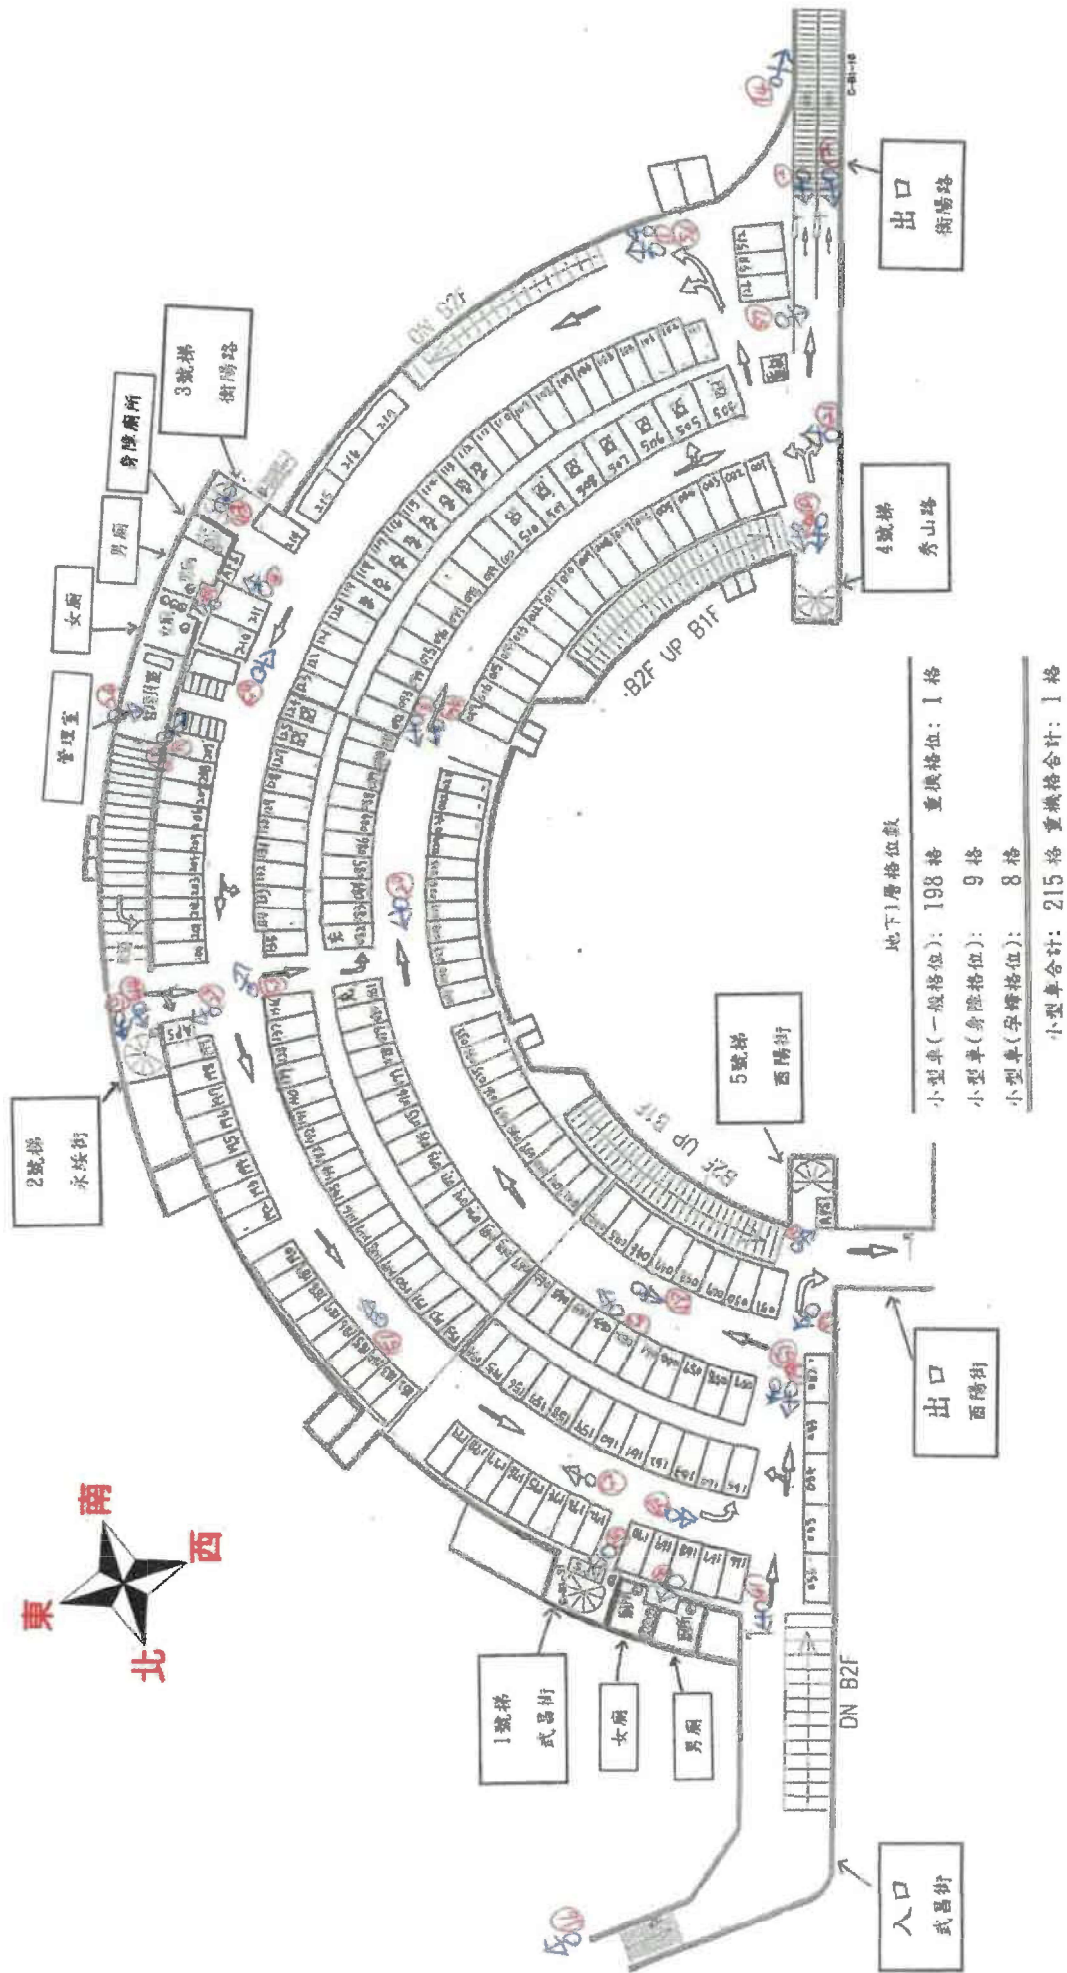

中山堂地下停車場地下2層示意圖(現況圖)

