


石潭平面停車場出入口及車位調整示意圖

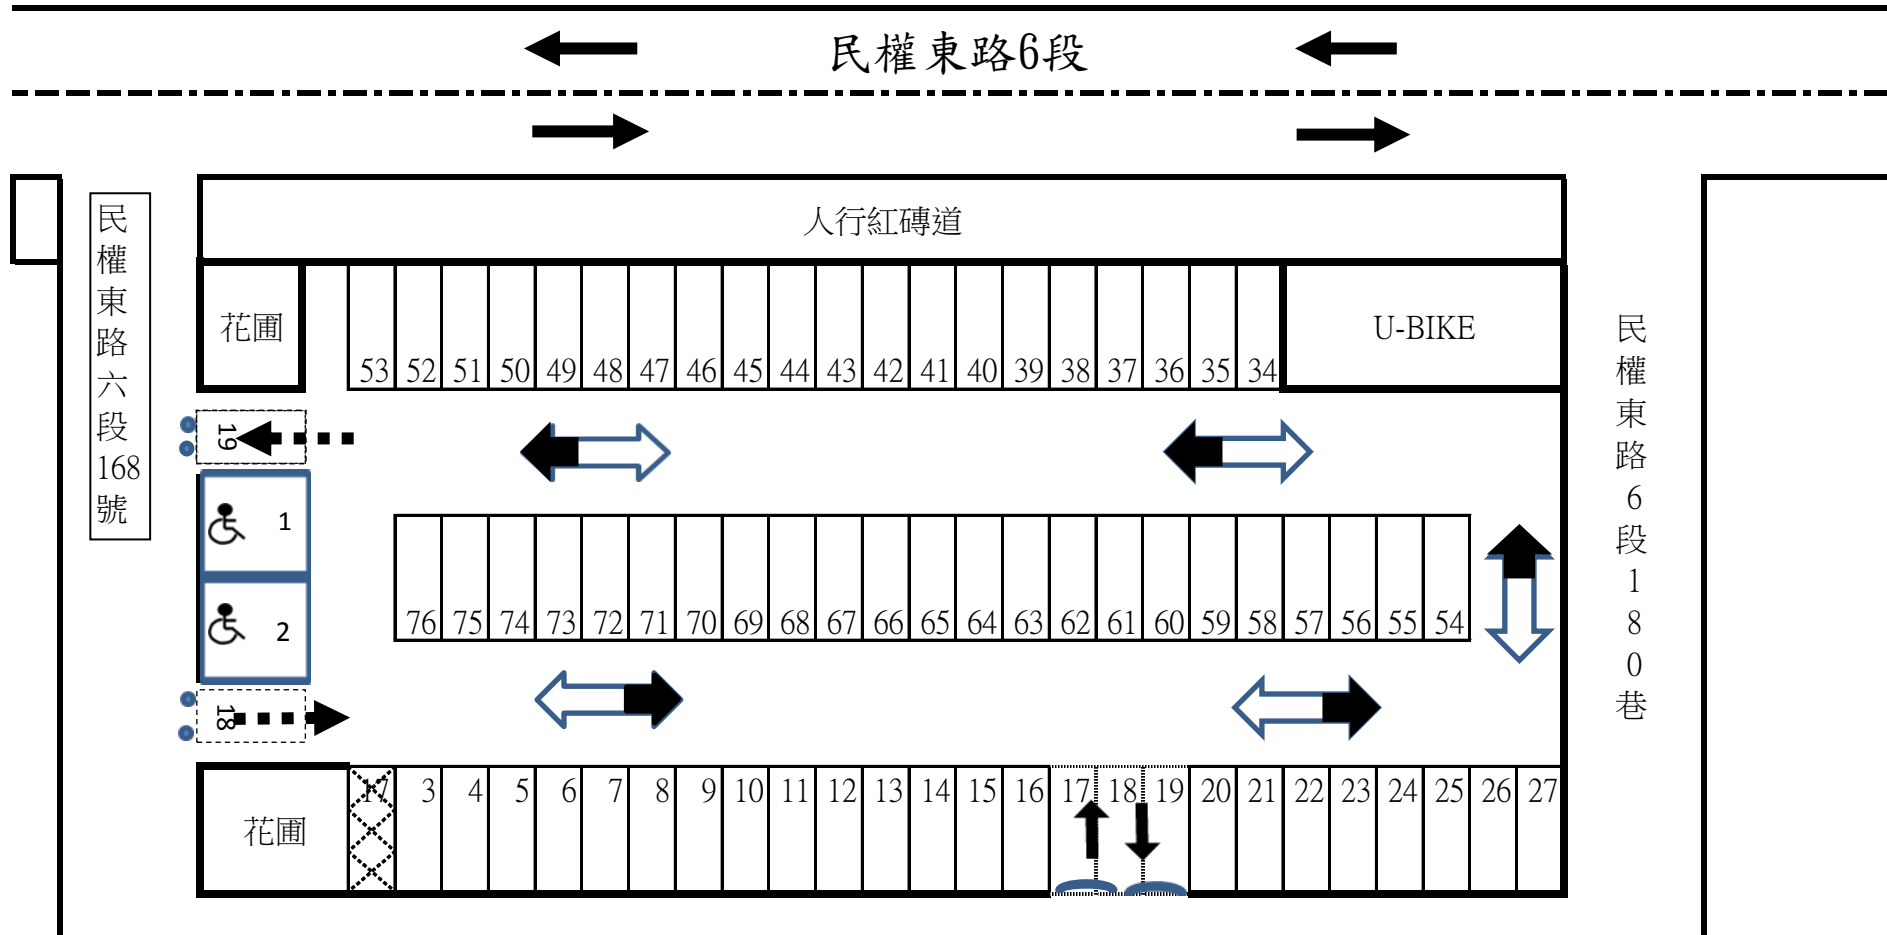

※停車場監視設備

1. 須設置至少12支監視器。
2. 監視器需配有紅外線功能。
3. 攝影鏡頭需200萬畫素以上。
4. 監視設備涵蓋率不足之處，乙方須自行增設。其餘規定，請詳契約。

出入口及車位調整變更事項

1. 拆除2支口型欄桿及塗銷原停車格3格(車格編號17~19)改為出入口並增繪進出口指向箭頭。
2. 車格編號3旁增繪1格停車位編號17。
3. 塗銷原入口指向箭頭於車格編號2旁增繪1格停車位編號18，並增設輪檔及阻隔設施。
4. 塗銷原出口指向箭頭於車格編號1旁增繪1格停車位編號19，並增設輪檔及阻隔設施。
5. 磨除場內原繪設動線之箭頭(以黑色箭頭表示)，補繪新場內動線箭頭(以白色箭頭表示)。

石潭平面停車場

小型車停車格：68格
身心障礙車格：2格
合計：70格