



朝陽公園地下停車場 1 F 示意圖

重慶北路二段 7 0 巷

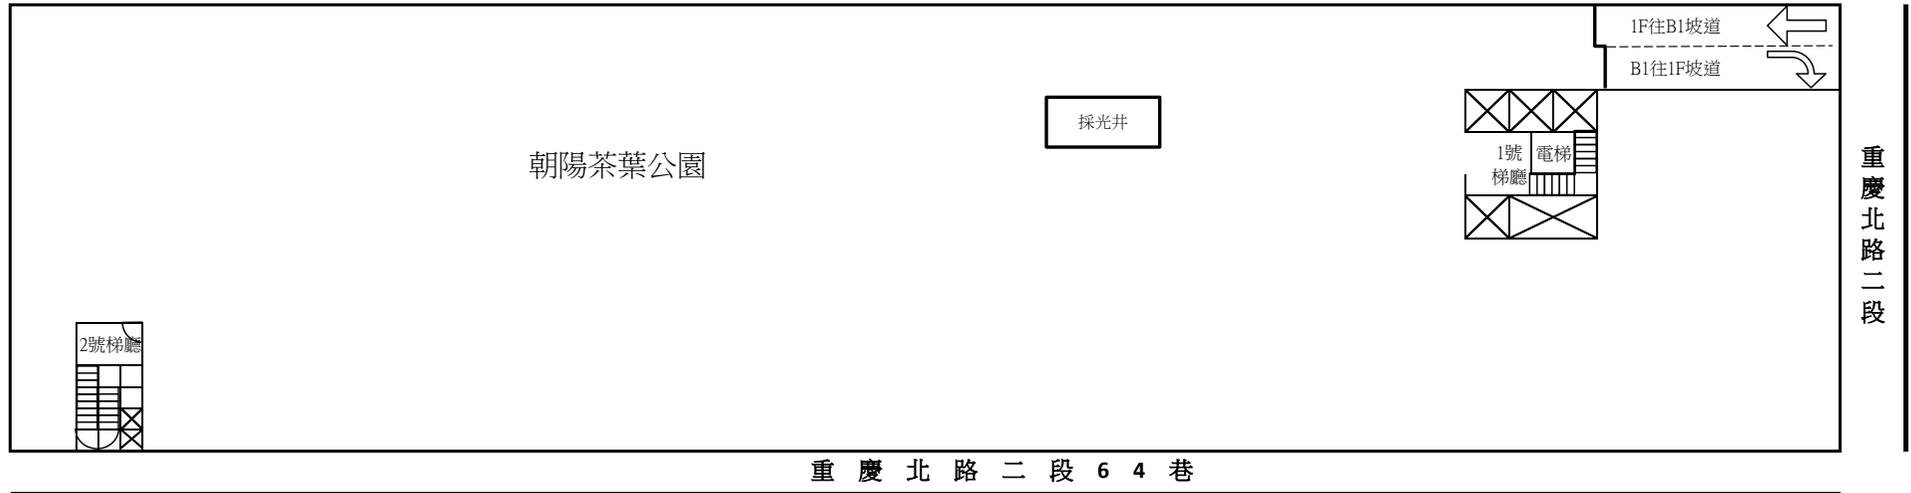

朝陽公園地下停車場B 1 F 增設與修改示意圖(現況圖)

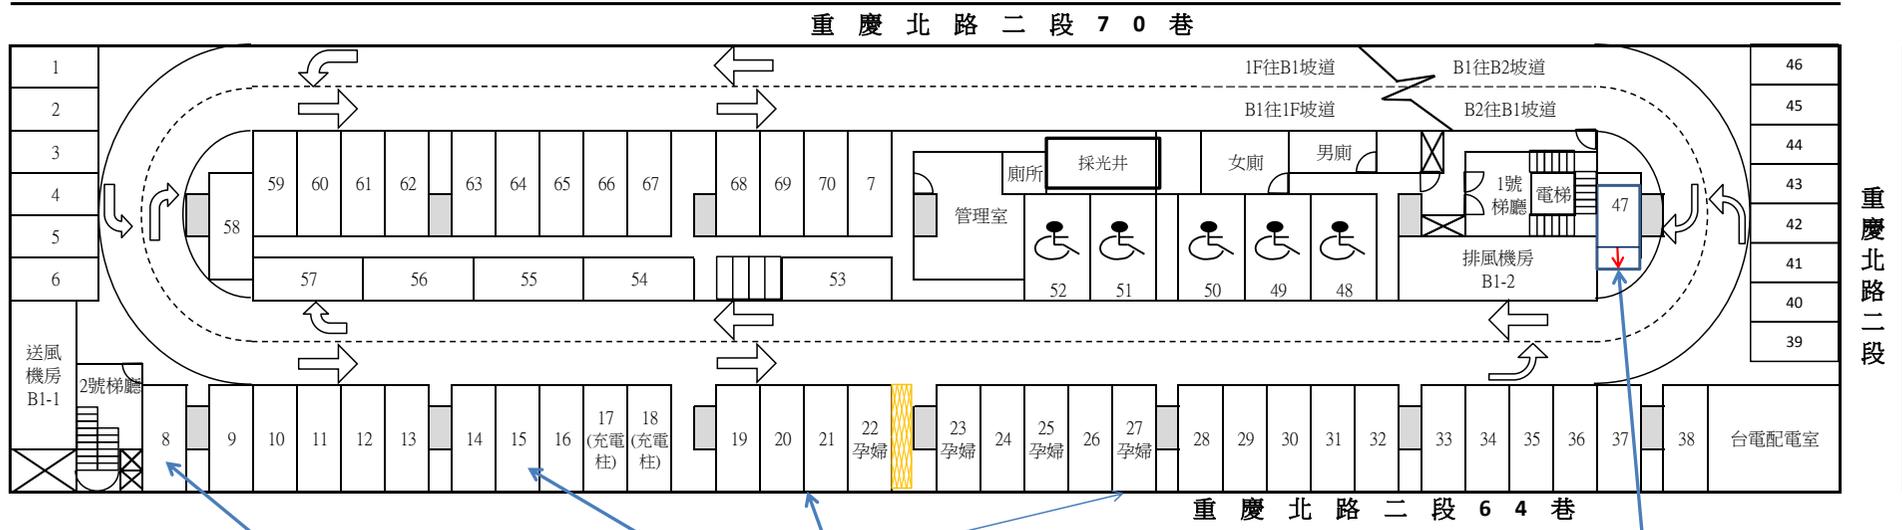

重慶北路二段

B1F格位數
 小型車(一般格位)：61格
 小型車(身障格位)：5格
 小型車(孕婦孩童格位)：4格
 小型車合計：70格

此格位周邊柱面、末端牆面及格位上方，應增設與懸掛「**請注意車輛與格位寬度**」(牌面100*40cm)牌面。另廠商須修繕已受損牆面，並加設必要相關之周邊安全等設施(如防撞


14~16格(3格)增設充電柱

19~22號格位(4格)，廠商須重新繪設調整為「孕婦及育有6歲以下兒童專用停車位」4格，原23、25、27格位改為一般格位，並依規範設置牌面。另專用格位寬度需2.5公尺以上，故該4格需調整寬度。22格位旁之地面由廠商須整鋪為柏油

47號格位往前移動約60公分(含輪擋)

備註：本樓層**格位編號**應依「朝陽公園地下停車場B 1 F 示意圖(調整後)」設置。

朝陽公園地下停車場B2F增設與修改示意圖(現況圖)

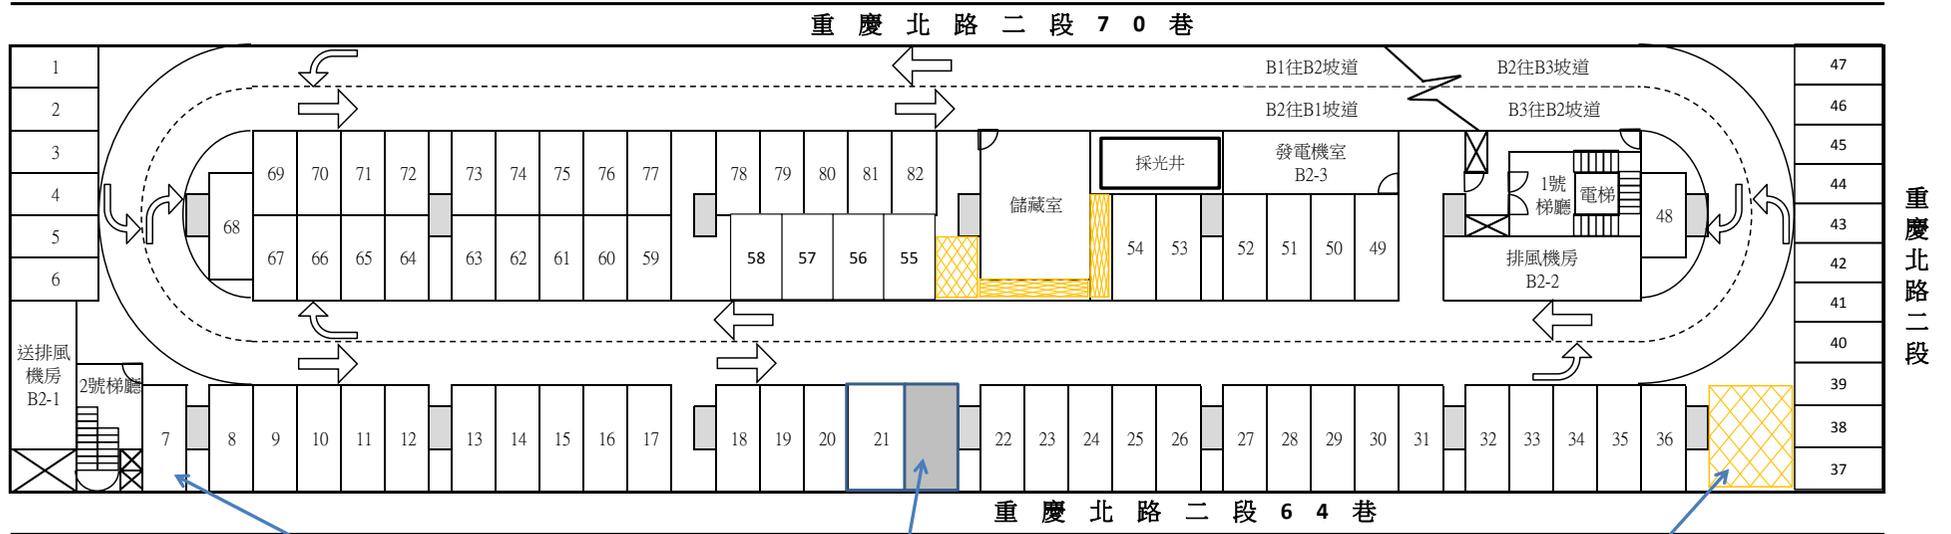

B2F格位數

小型車(一般格位)：82格

小型車合計：82格


此格位周邊柱面、末端牆面及格位上方，應增設與懸掛「**請注意車輛與格位寬度**」(牌面100*40cm)牌面。另廠商須修繕已受損牆面，並加設必要相關之周邊安全等設施(如防撞

此格位恢復為一般格位，提供車輛停放。該地面廠商須整鋪為柏油地面。

備註：本樓層**格位編號**應依「朝陽公園地下停車場B2F示意圖(調整後)」設置。

廠商須增繪設黃網區。

朝陽公園地下停車場B3F增設與修改示意圖(現況圖)

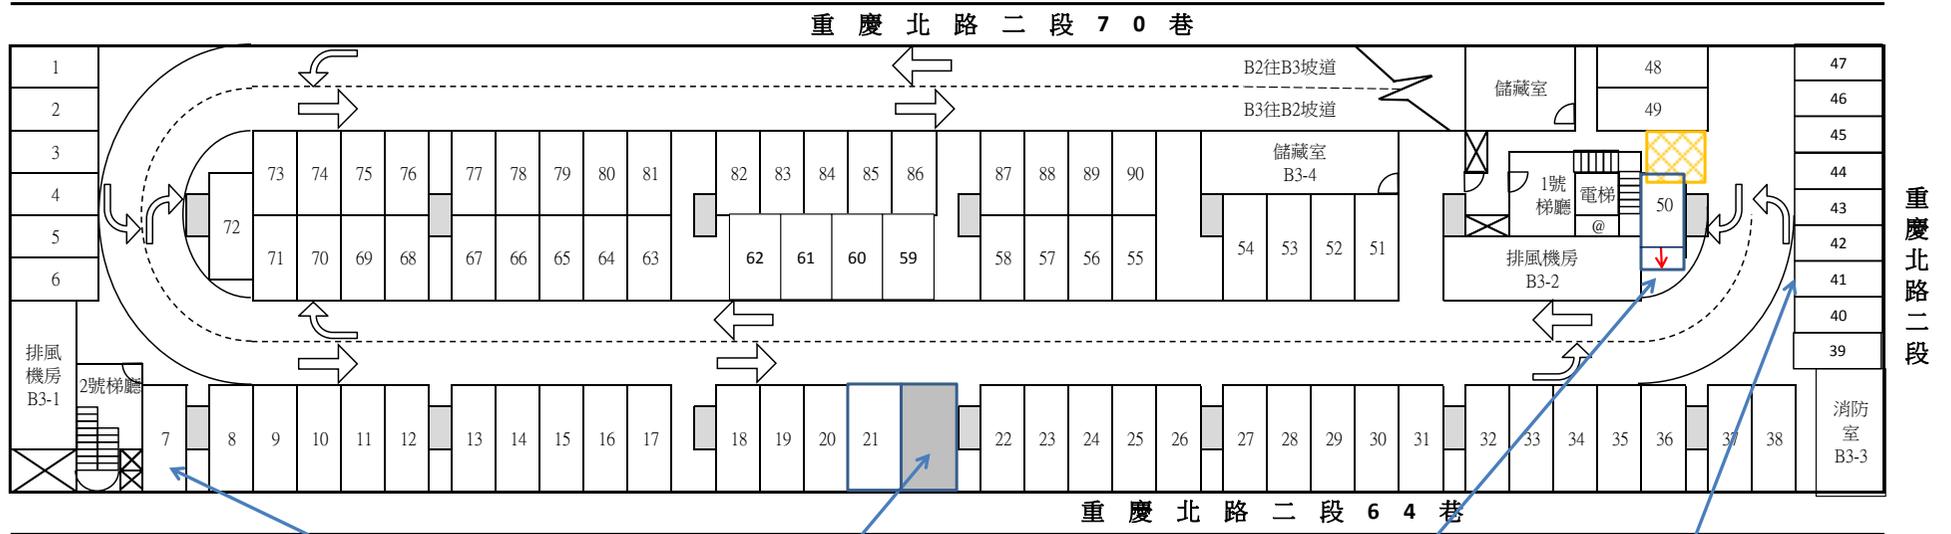

B3F格位數

小型車(一般格位)：90格
 小型車合計：90格

此格位周邊柱面、末端牆面及格位上方，應增設與懸掛「**請注意車輛與格位寬度**」(牌面100*40cm)牌面。另廠商須修繕已受損牆面，並加設必要相關之周邊安全等設施(如防撞

此格位恢復為一般格位，提供車輛停放。該地面廠商須整鋪為柏油地面。


- 1、第50號格位往前移動約70公分(含輪擋)，另對於該格位旁之控制盤體，廠商須加設必要相關之周邊安全等設施(如防撞條)。
- 2、第50號格位後方，廠商須劃設黃網區。
- 3、第48號格位，廠商須將原有車輪擋往後移動約20公分。

39號及47號格位，調整格位寬度為2.5公尺。其餘格位(40號-46號)採平均分配格位

備註：本樓層**格位編號**應依「朝陽公園地下停車場B3F示意圖(調整後)」設置。

圖示：
 @：電梯機房室 B3-6

朝陽公園地下停車場B 1 F 示意圖(調整後)

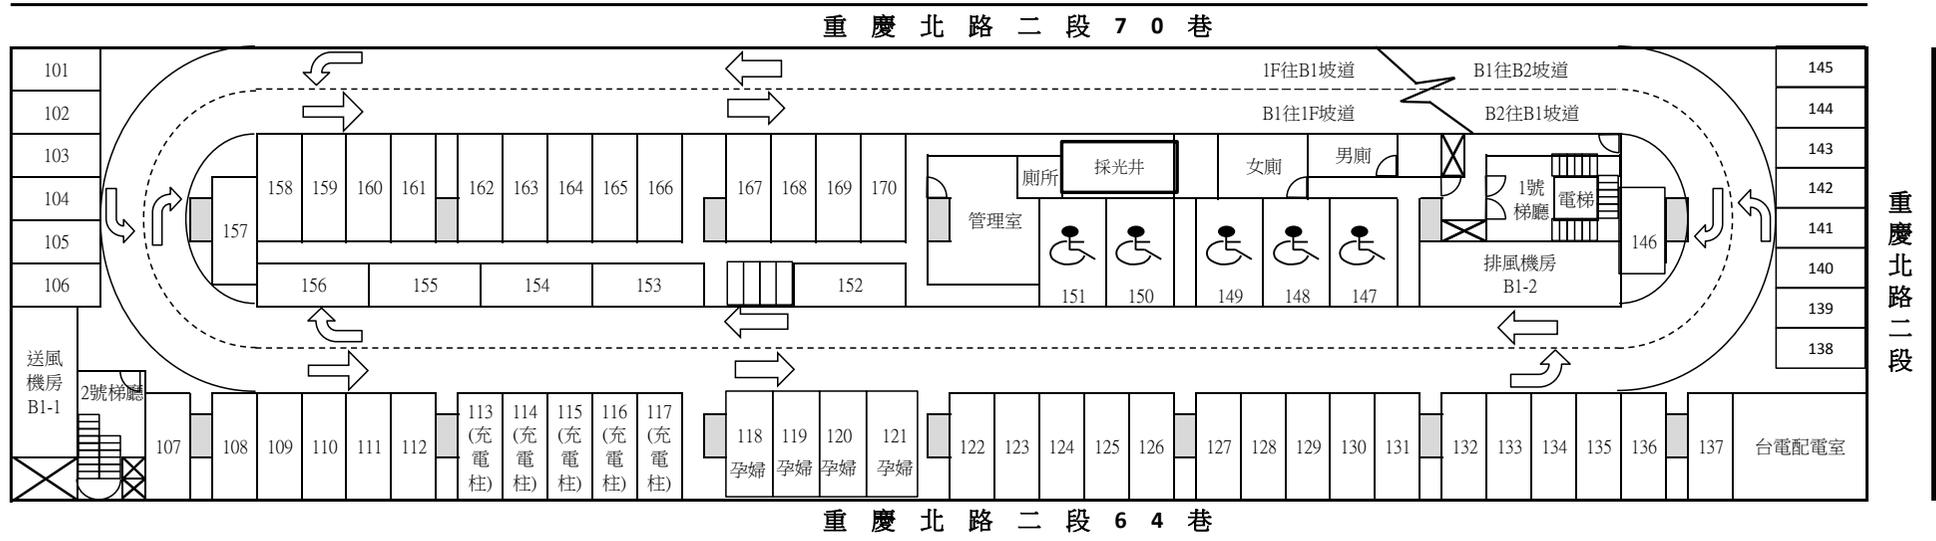

B1F格位數


小型車(一般格位)：61格

小型車(身障格位)：5格

小型車(孕婦孩童格位)：4格

小型車合計：70格

朝陽公園地下停車場B2F示意圖(調整後)

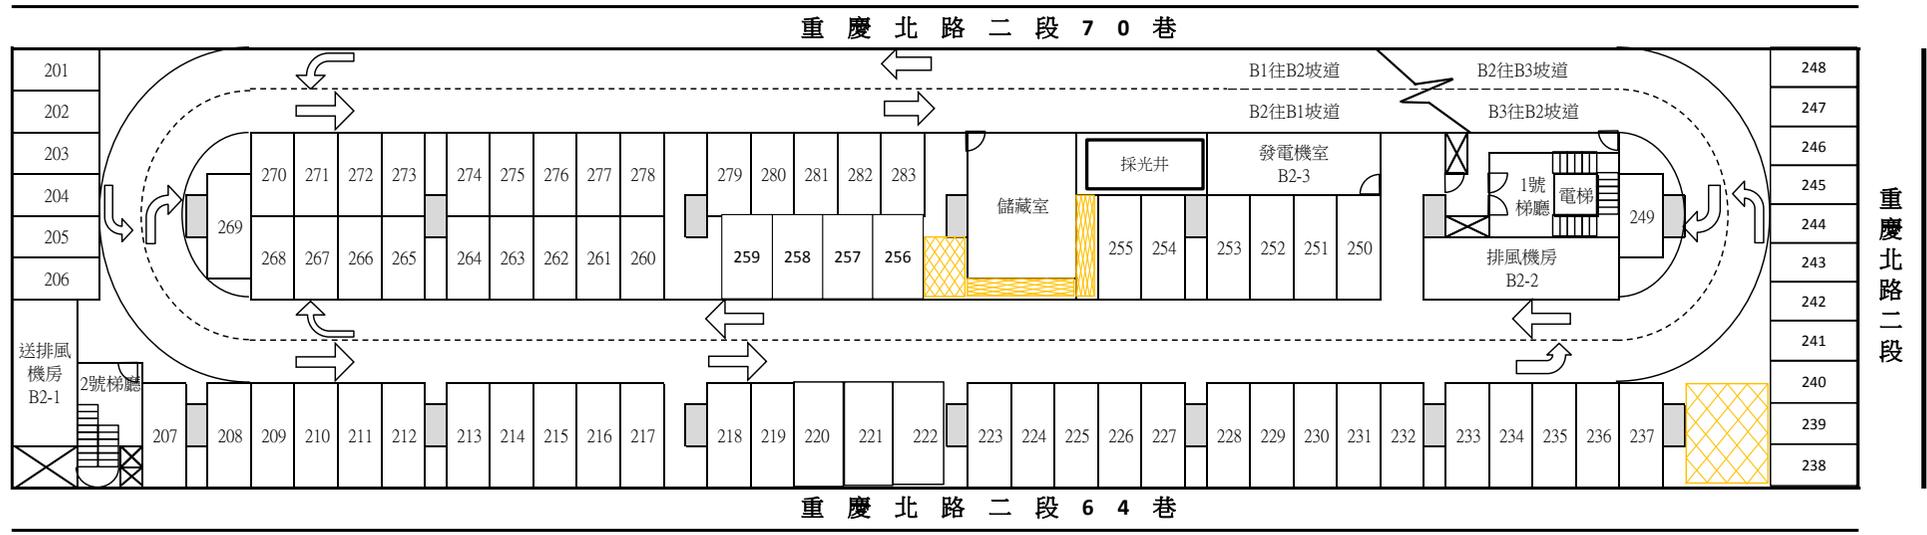


B2F格位數

小型車(一般格位)：83格

小型車合計：83格

朝陽公園地下停車場B3F示意圖(調整後)

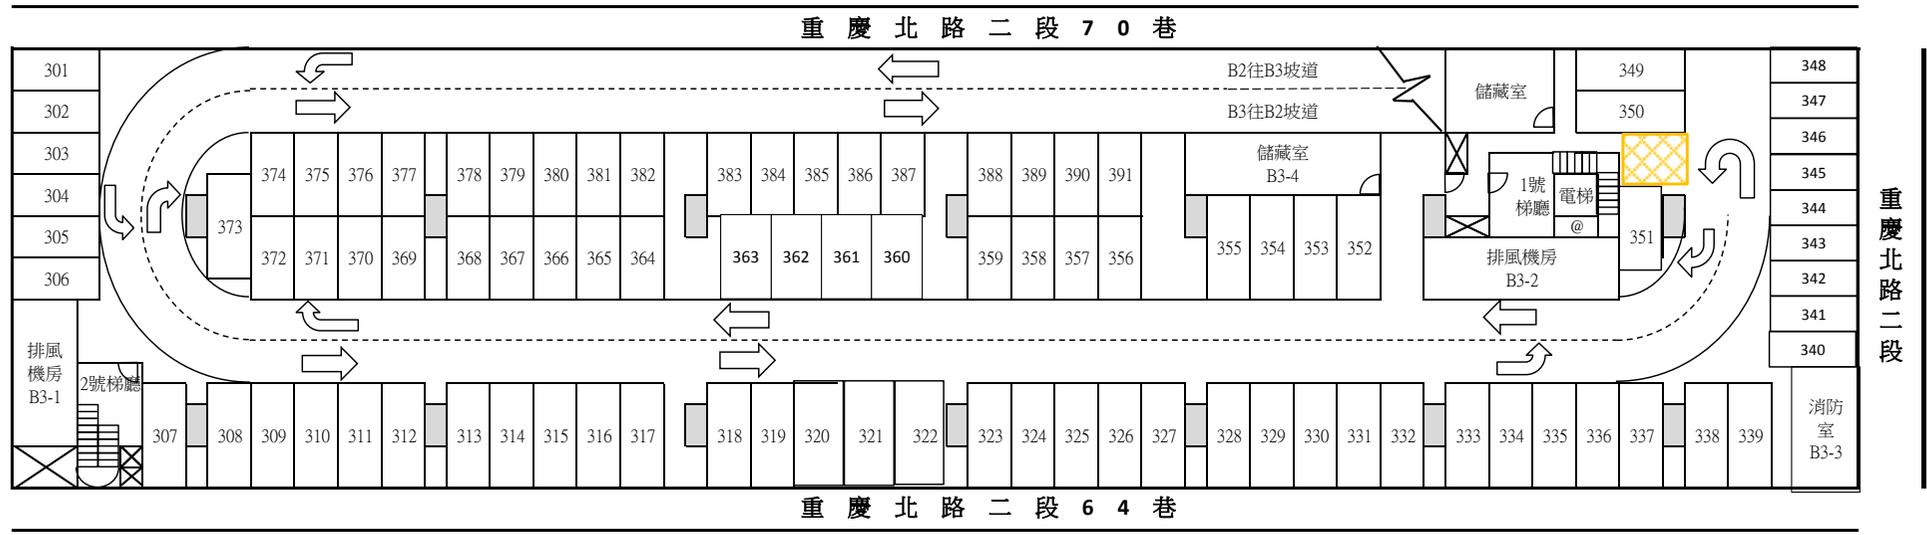

B3F格位數

小型車(一般格位)：91格

小型車合計：91格

圖示：
@：電梯機房室 B3-6