


景興路46巷 景華公園地下停車場B1F示意圖(調整後現況圖)

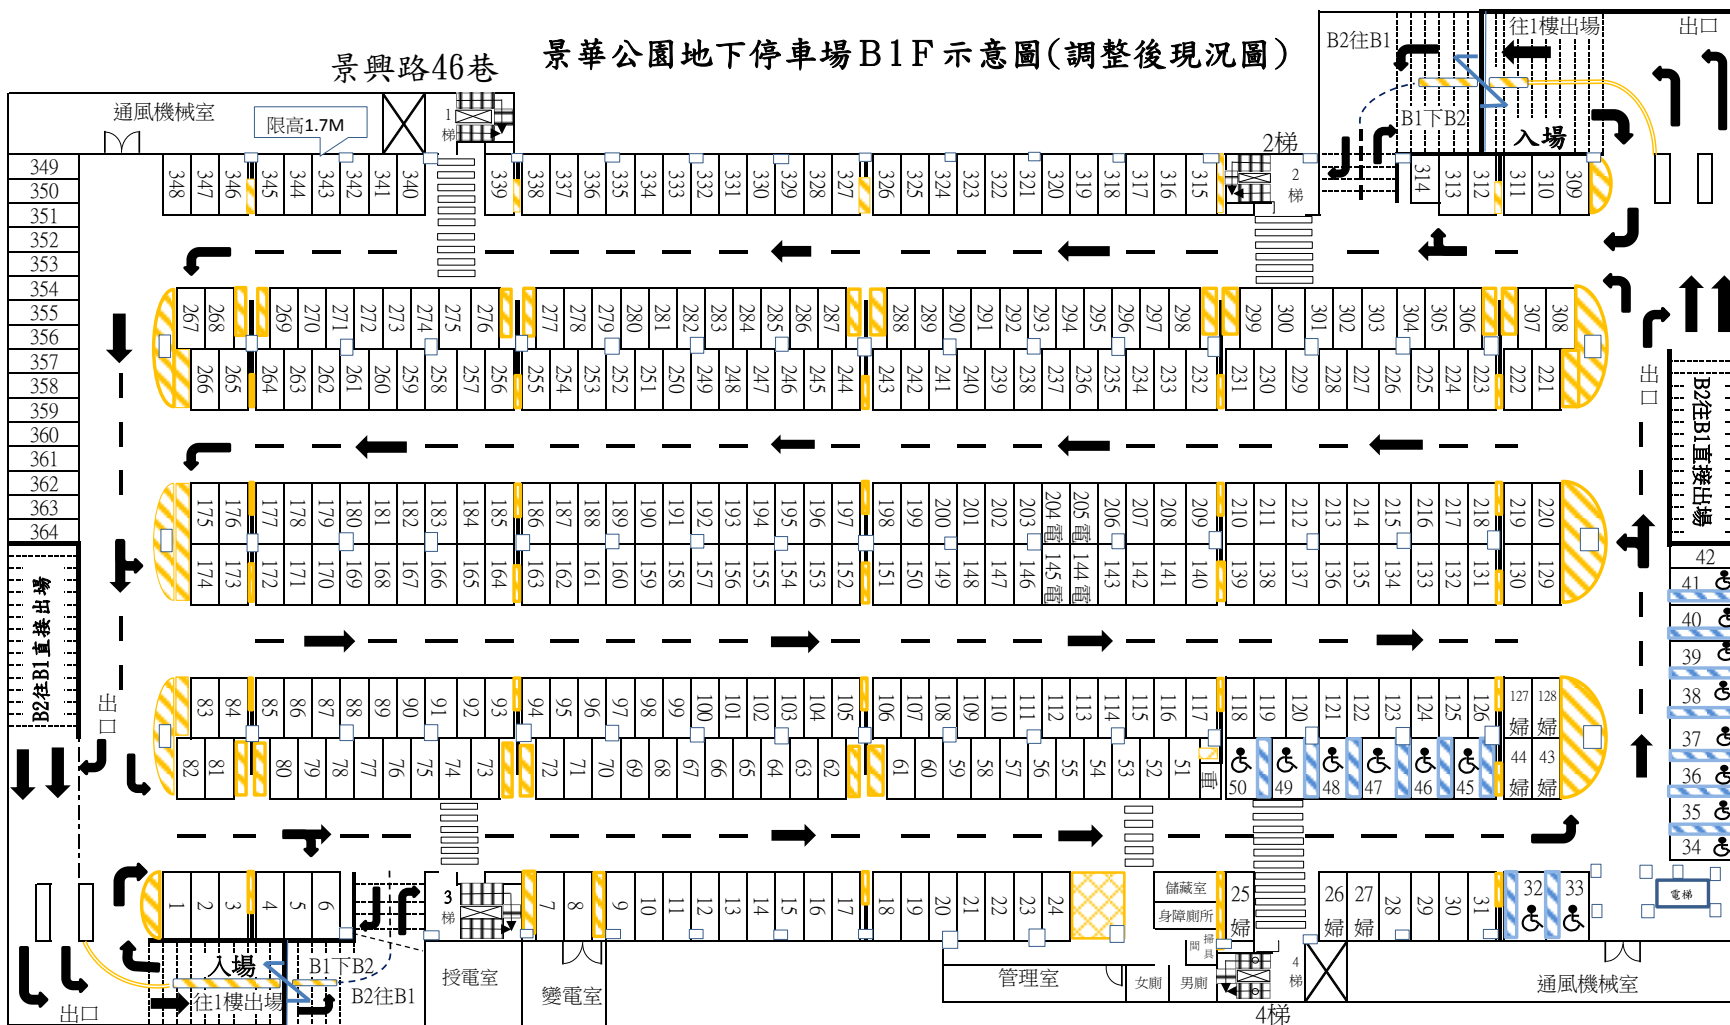

景華街

B1F格位數	
小型車(一般格位):	341格
小型車(身障格位):	16格
小型車(孕婦格位):	7格
重機專用:	1格
小型車合計:	365格

備註(2個月內):

- 1、本樓層**全場**格位與框線、地面所有行車標示、標線、黃網線等需依現況重新補繪。
- 2、本樓層**格位編號**應依「B1F示意圖(調整後現況圖)」設置。
- 3、本樓層**機車格位**及原25號車格位移除,改繪製為黃網