




市民大道敦延段停車場-地面層示意圖

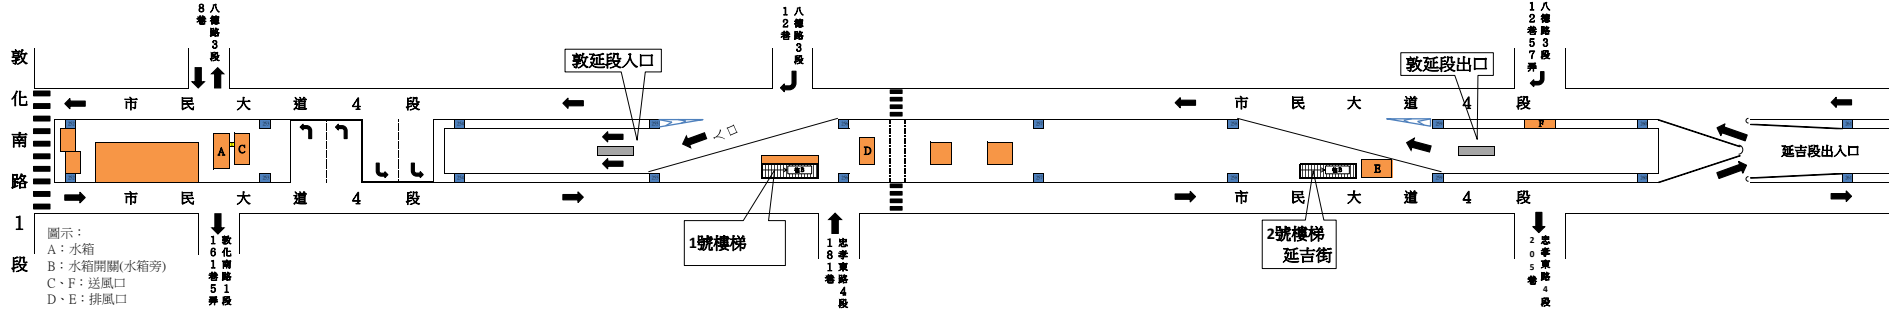

市民大道敦延段停車場- B 1 層示意圖(現況圖)

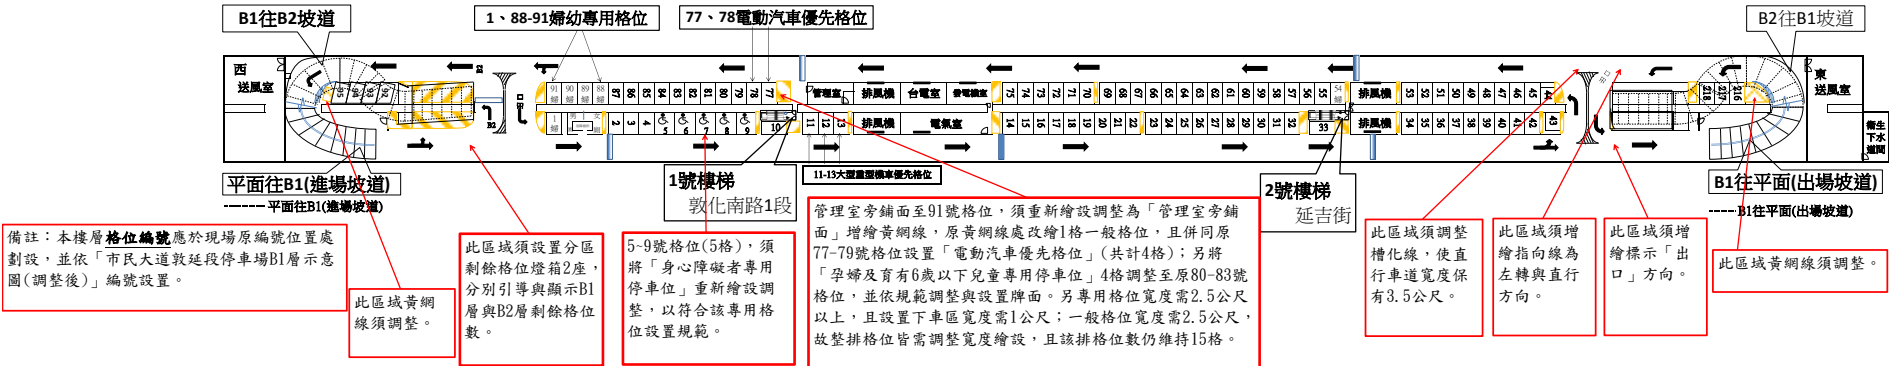

市民大道敦延段停車場- B 2 層示意圖(現況圖)

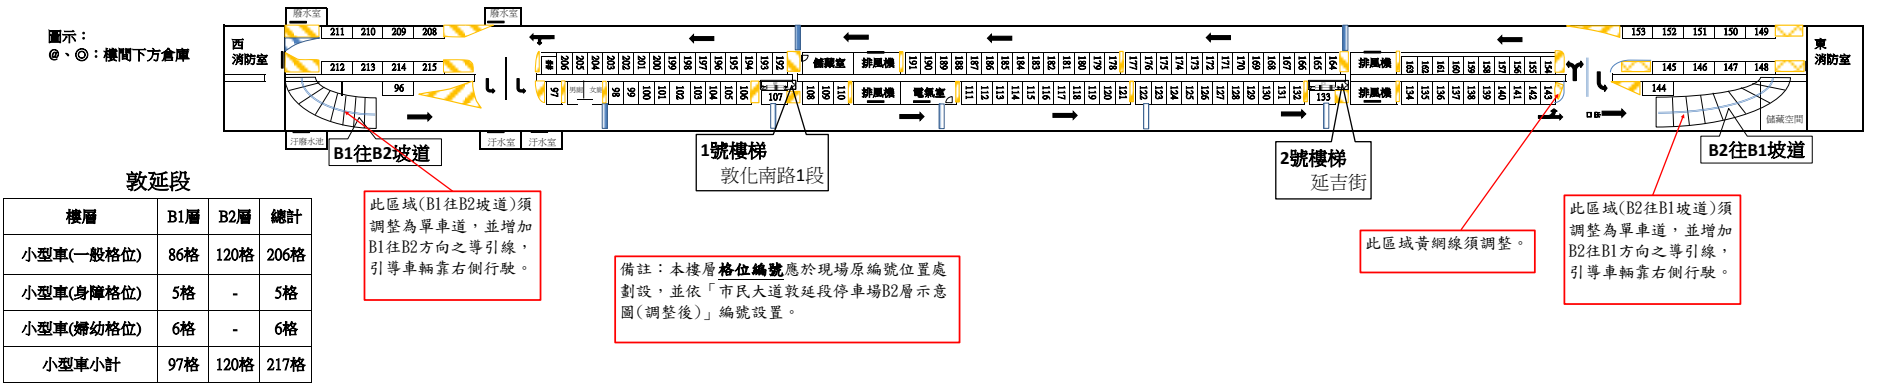

敦延段

樓層	B1層	B2層	總計
小型車(一般格位)	86格	120格	206格
小型車(身障格位)	5格	-	5格
小型車(婦幼格位)	6格	-	6格
小型車小計	97格	120格	217格