



市民大道復敦段停車場-地面層示意圖(土建施作位置)

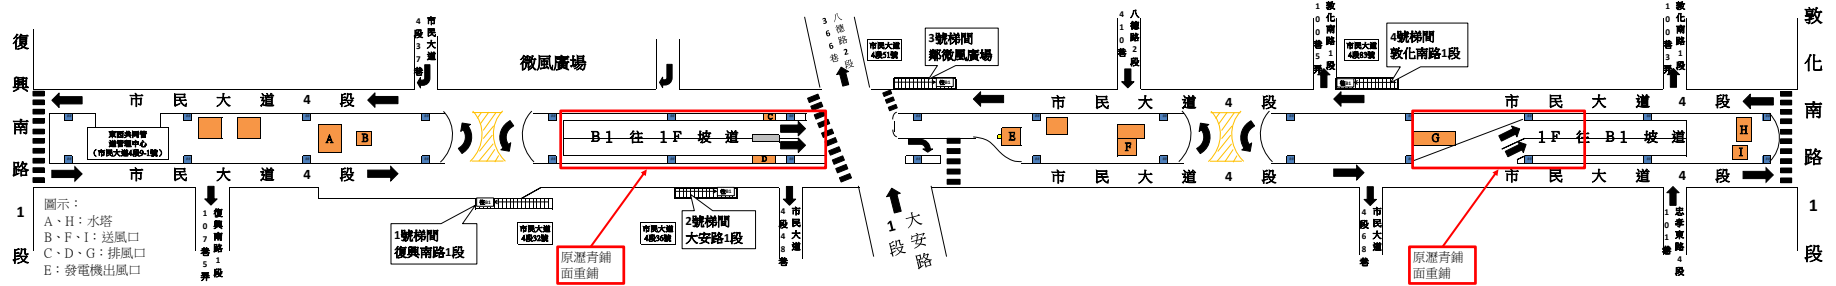

市民大道復敦段停車場-B 1層示意圖(調整後)(土建施作位置)


復敦段

樓層	B1層	B2層	總計
小型車(一般格位)	125格	80格	205格
小型車(身障格位)	5格	-	5格
小型車(婦幼格位)	4格	-	4格
小型車小計	134格	80格	214格

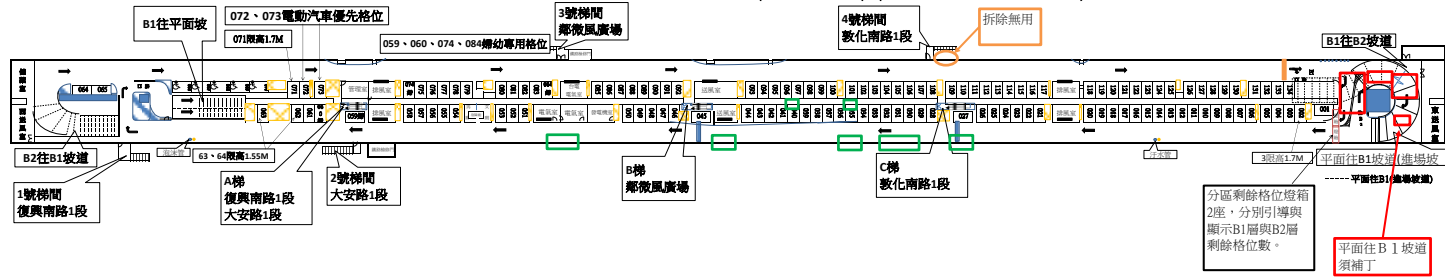

市民大道復敦段停車場-B 2層示意圖(調整後)(土建施作位置)

圖示：
◎、◎、*：梯間下方倉庫

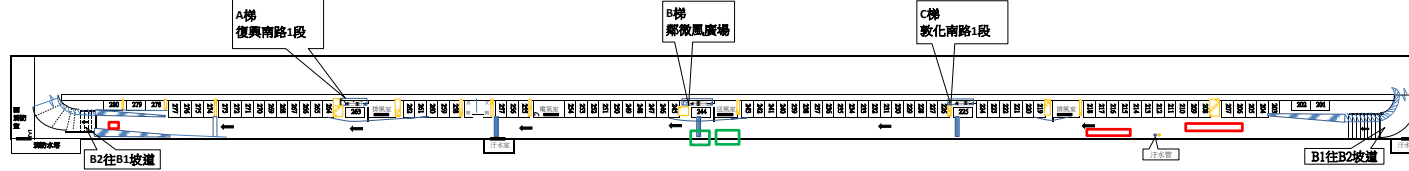

- 圖示：
- ：瀝青混凝土鋪築修繕處
 - ：油漆粉刷修補處