




市民大道敦延段停車場-地面層示意圖

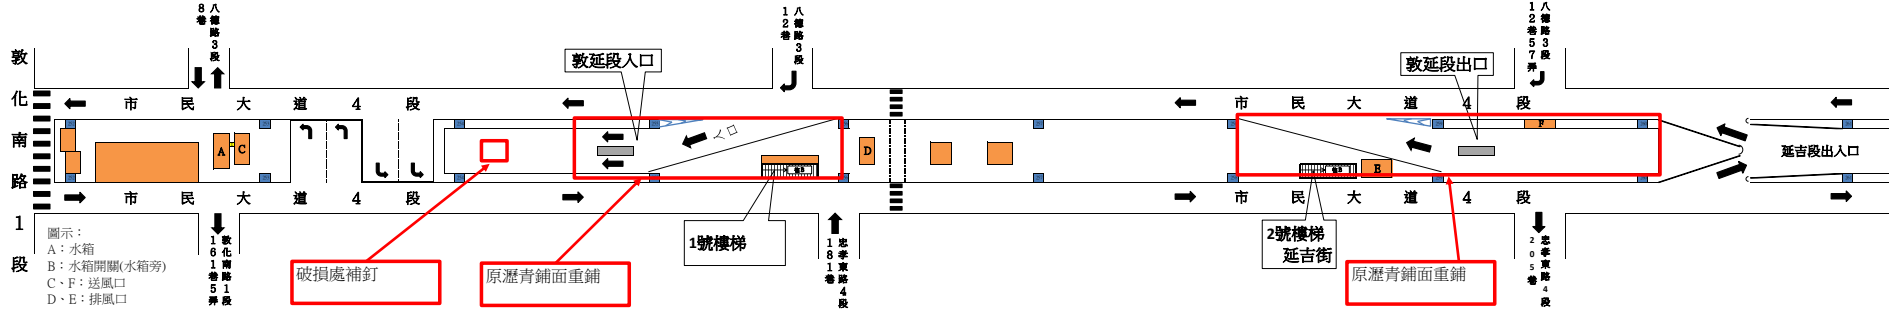

市民大道敦延段停車場- B 1 層示意圖(調整後)

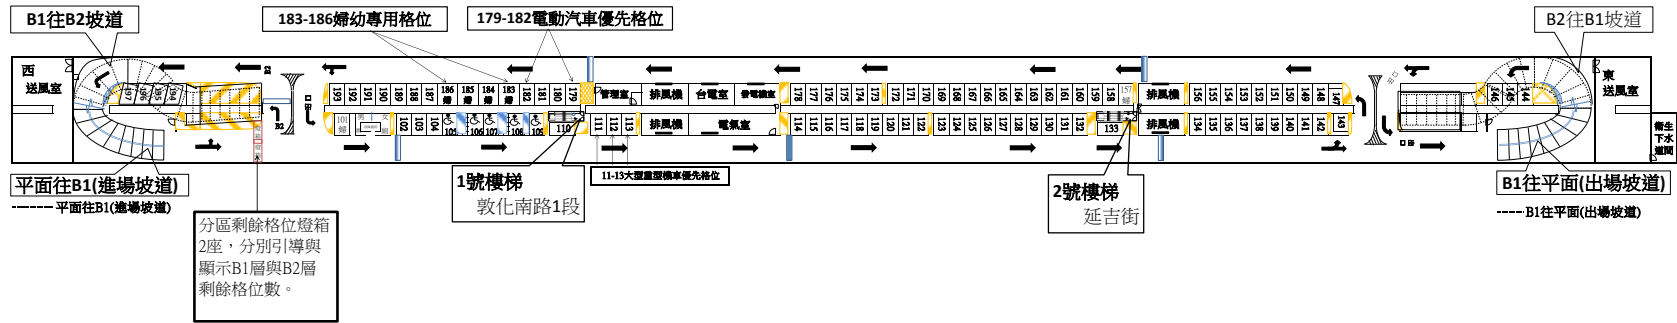

市民大道敦延段停車場- B 2 層示意圖(調整後)

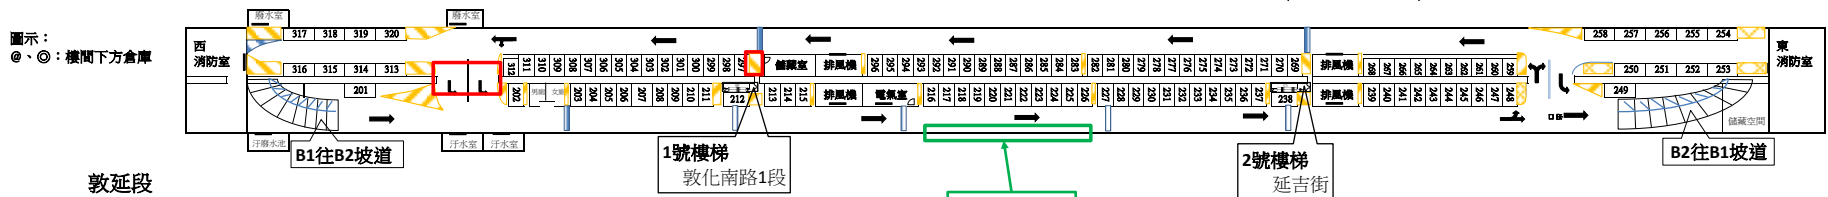

敦延段

| 樓層 | B1層 | B2層 | 總計 |
|-----------|-----|------|------|
| 小型車(一般格位) | 86格 | 120格 | 206格 |
| 小型車(身障格位) | 5格 | - | 5格 |
| 小型車(婦幼格位) | 6格 | - | 6格 |
| 小型車小計 | 97格 | 120格 | 217格 |

圖示：

- ：瀝青混凝土鋪築修繕處
- ：油漆粉刷修補處