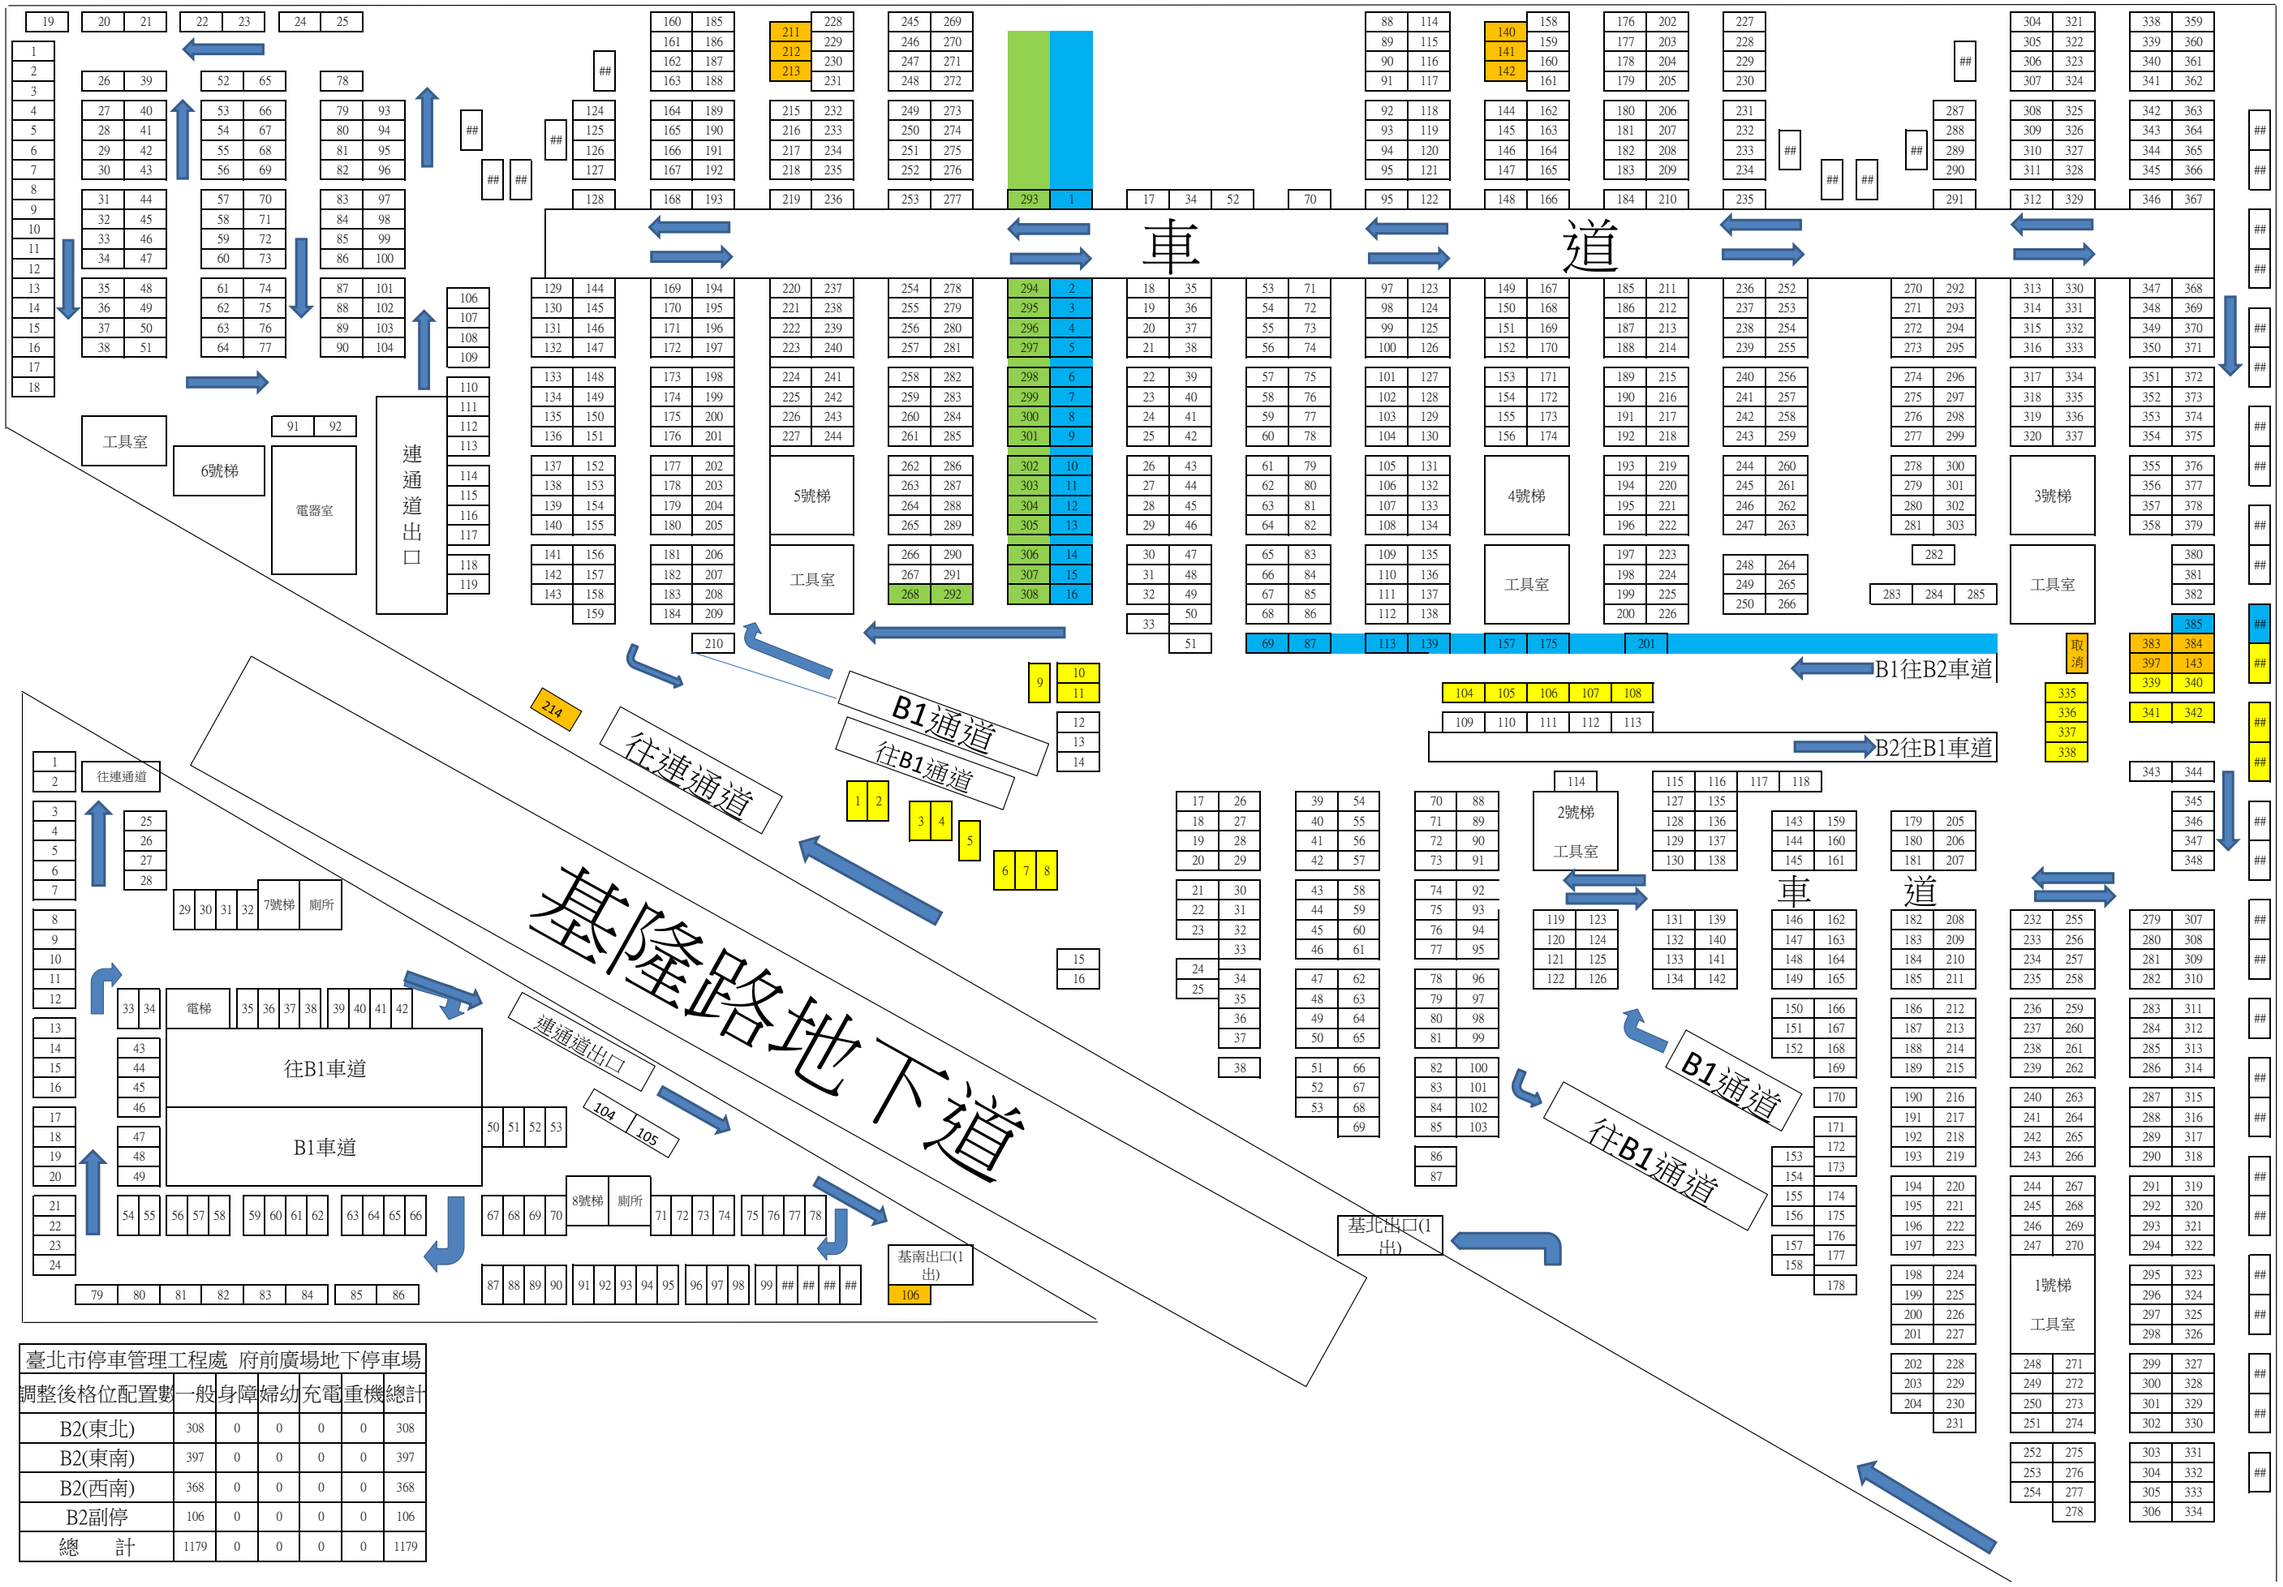


| 臺北市停車管理工程處 府前廣場地下停車場 | | | | | | |
|---|---|---|---|---|---|---|
| 調整後格位配置數 | 一般 | 身障 | 婦幼 | 充電 | 重機 | 總計 |
| B2(東北) | 308 | 0 | 0 | 0 | 0 | 308 |
| B2(東南) | 397 | 0 | 0 | 0 | 0 | 397 |
| B2(西南) | 368 | 0 | 0 | 0 | 0 | 368 |
| B2副停 | 106 | 0 | 0 | 0 | 0 | 106 |
| 總　　計 | 1179 | 0 | 0 | 0 | 0 | 1179 |

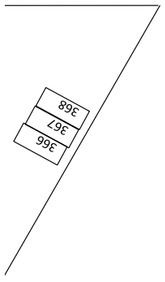
366
367
368