



# 3-6麗湖地下停車場 監控攝影機圖

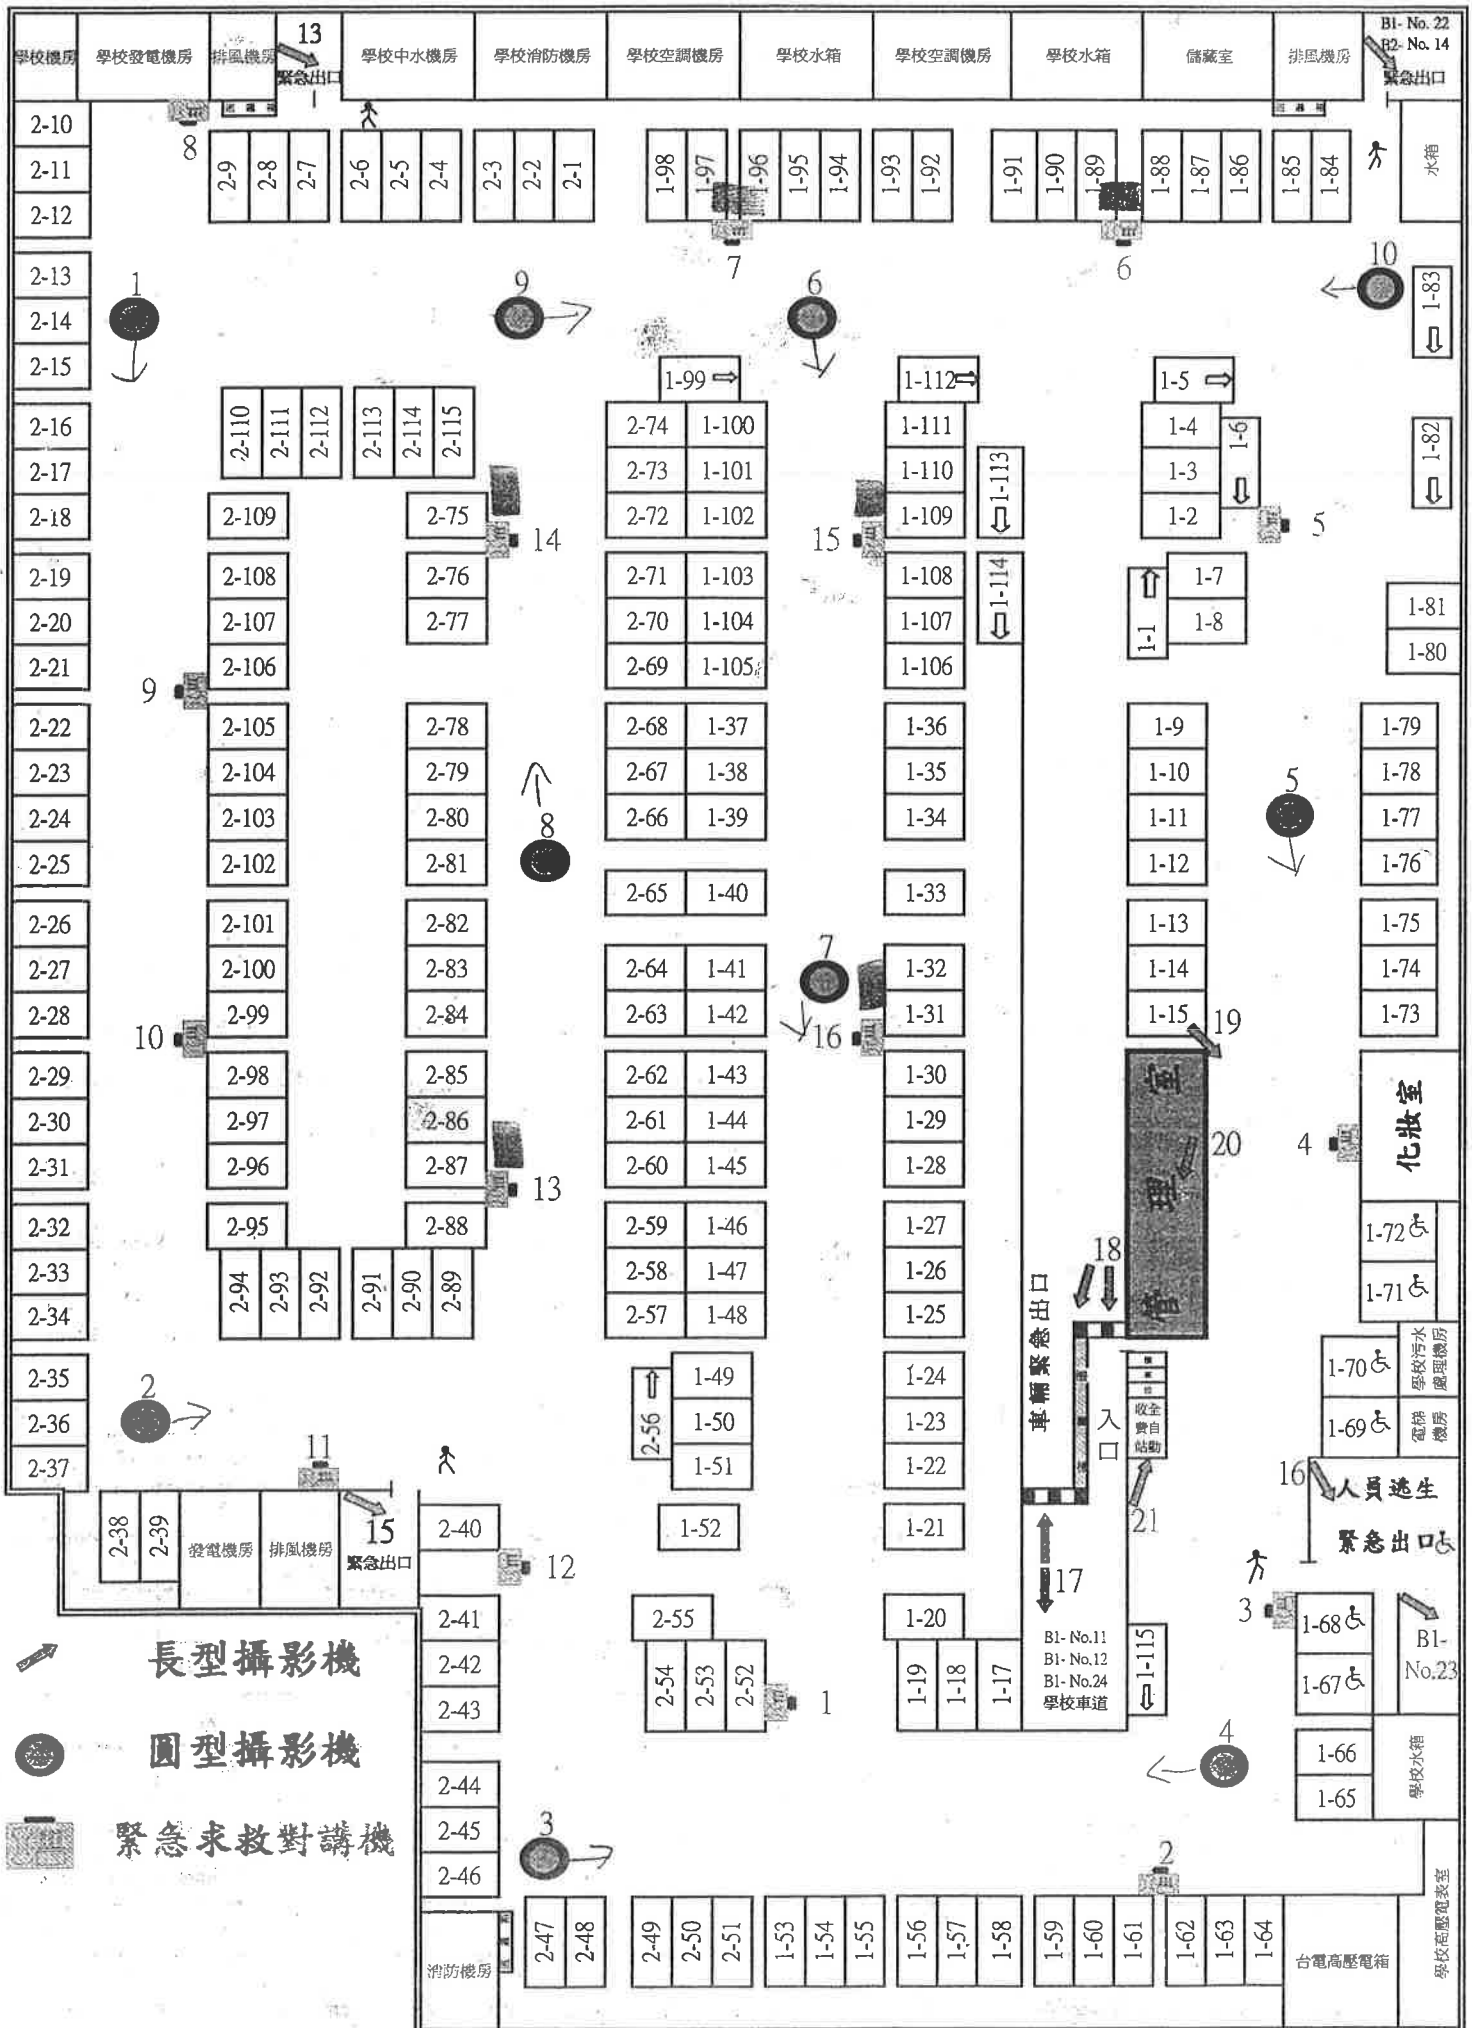


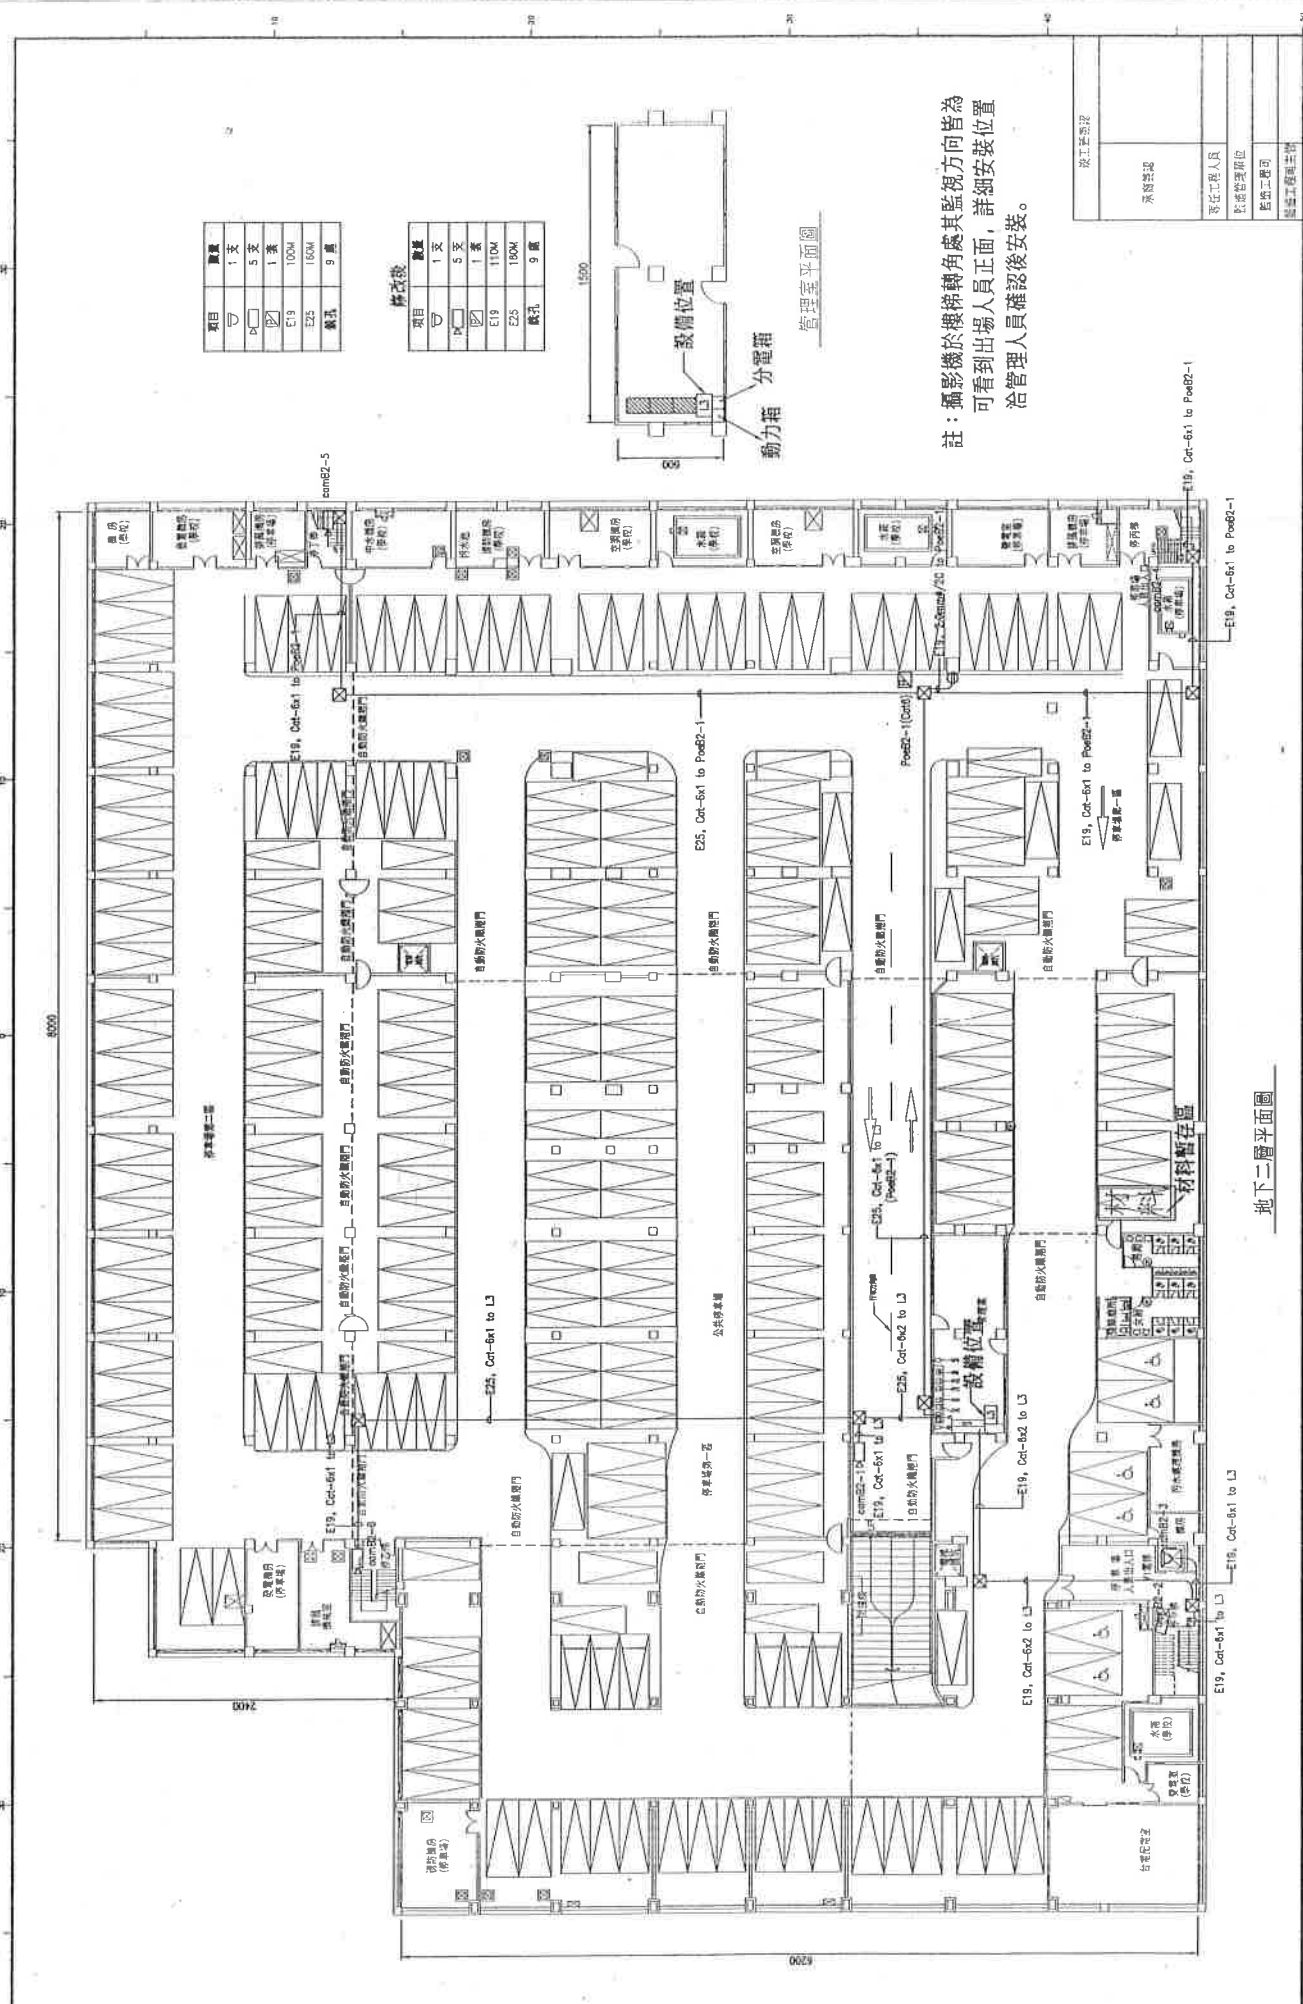

項目	數量
▽	1 支
◻	5 支
◻	1 支
E19	100M
鐵孔	9 處

**修改後**

項目	數量
▽	1 支
◻	5 支
◻	1 支
E19	110M
鐵孔	9 處

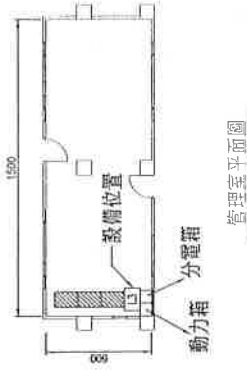

註：攝影機於樓梯轉角處其監視方向皆為可看到出場人員正面，詳細安裝位置洽管理人員確認後安裝。

地下二層平面圖

承辦單位	承辦
監造單位	監造
監造工程師	監造
監造工程師	監造
監造工程師	監造

台北市停車管理工程處

大同股份有限公司 TATUNG

日期 101.03

圖號 NTS-101.03

工程名稱 臺北市路外停車場監視系統設備改善工程

圖名 (3-6) 路外地下停車場監視系統平面配置圖

圖例