


峨眉立體停車場-B1樓示意圖（現況圖）

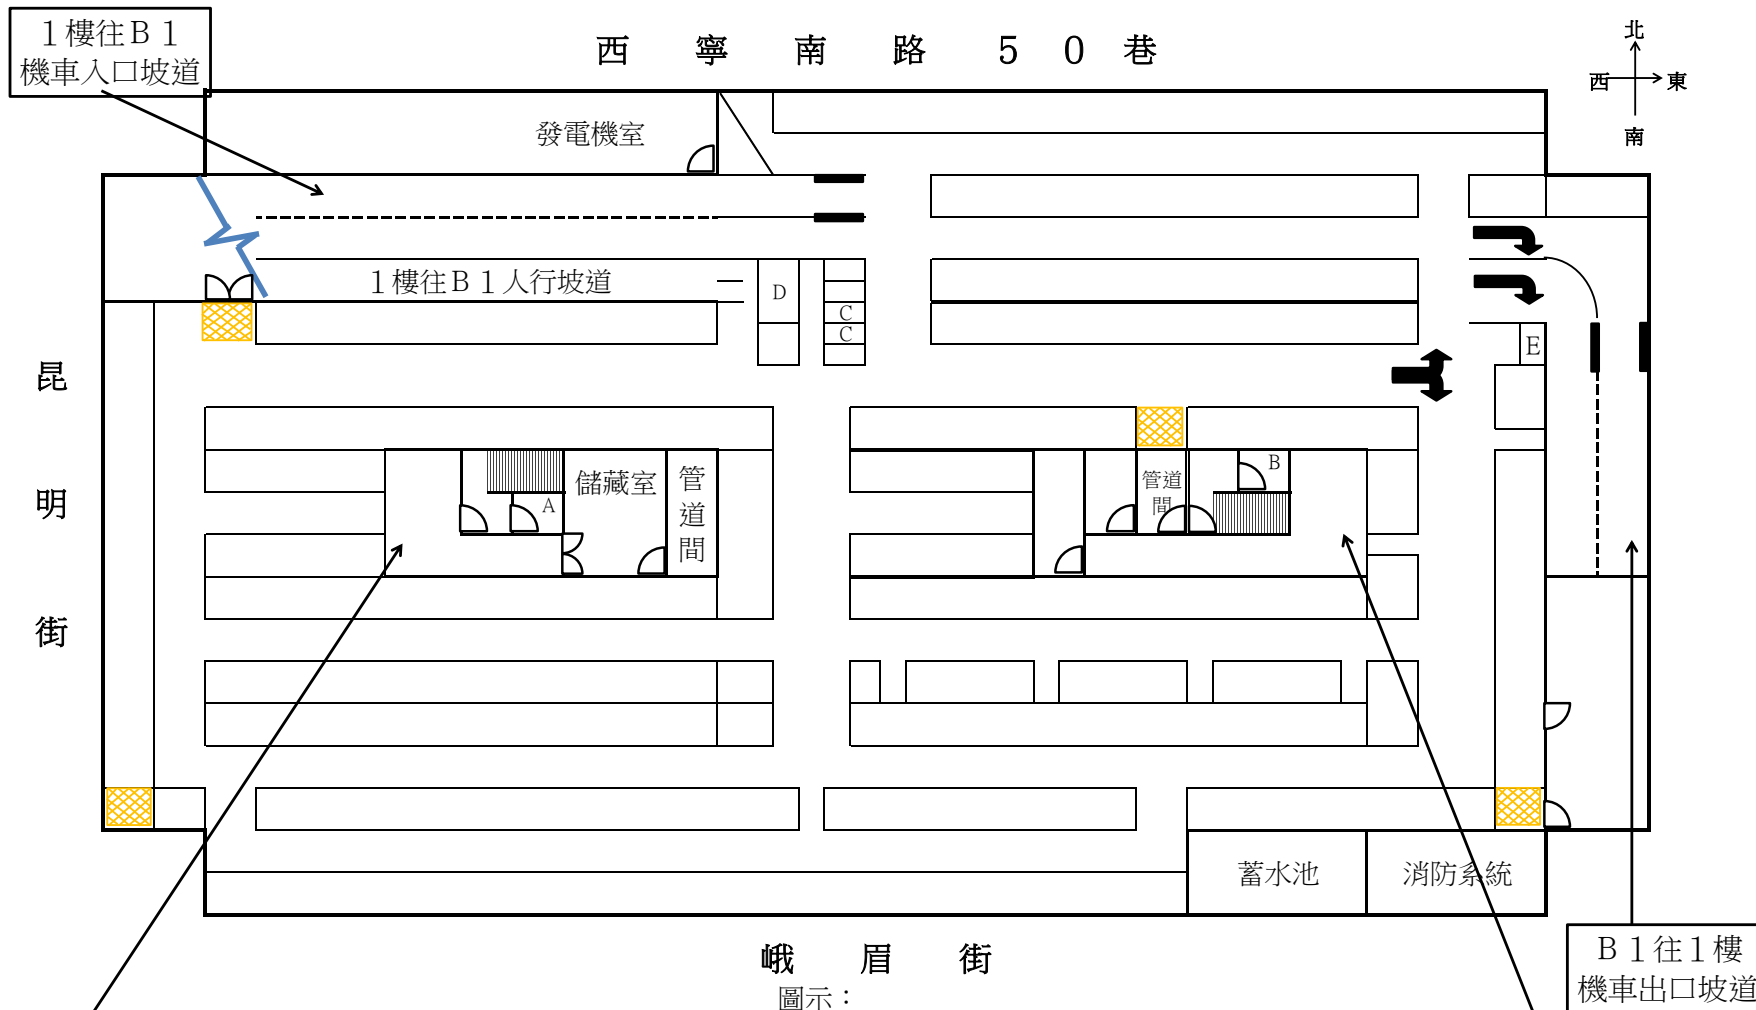

**B1 F 西側
梯間**

B1樓格位數

機車（一般格位）：900格

機車合計：900格

峨眉街



圖示：

- A：西側梯間儲藏室
- B：東側梯間儲藏室
- C：電動機車充電格位
- D：gogoro電池交換站
- E：自動繳費機


**B1 F 東側
梯間**

峨眉立體停車場-B1樓示意圖（施作位置）

西寧南路50巷

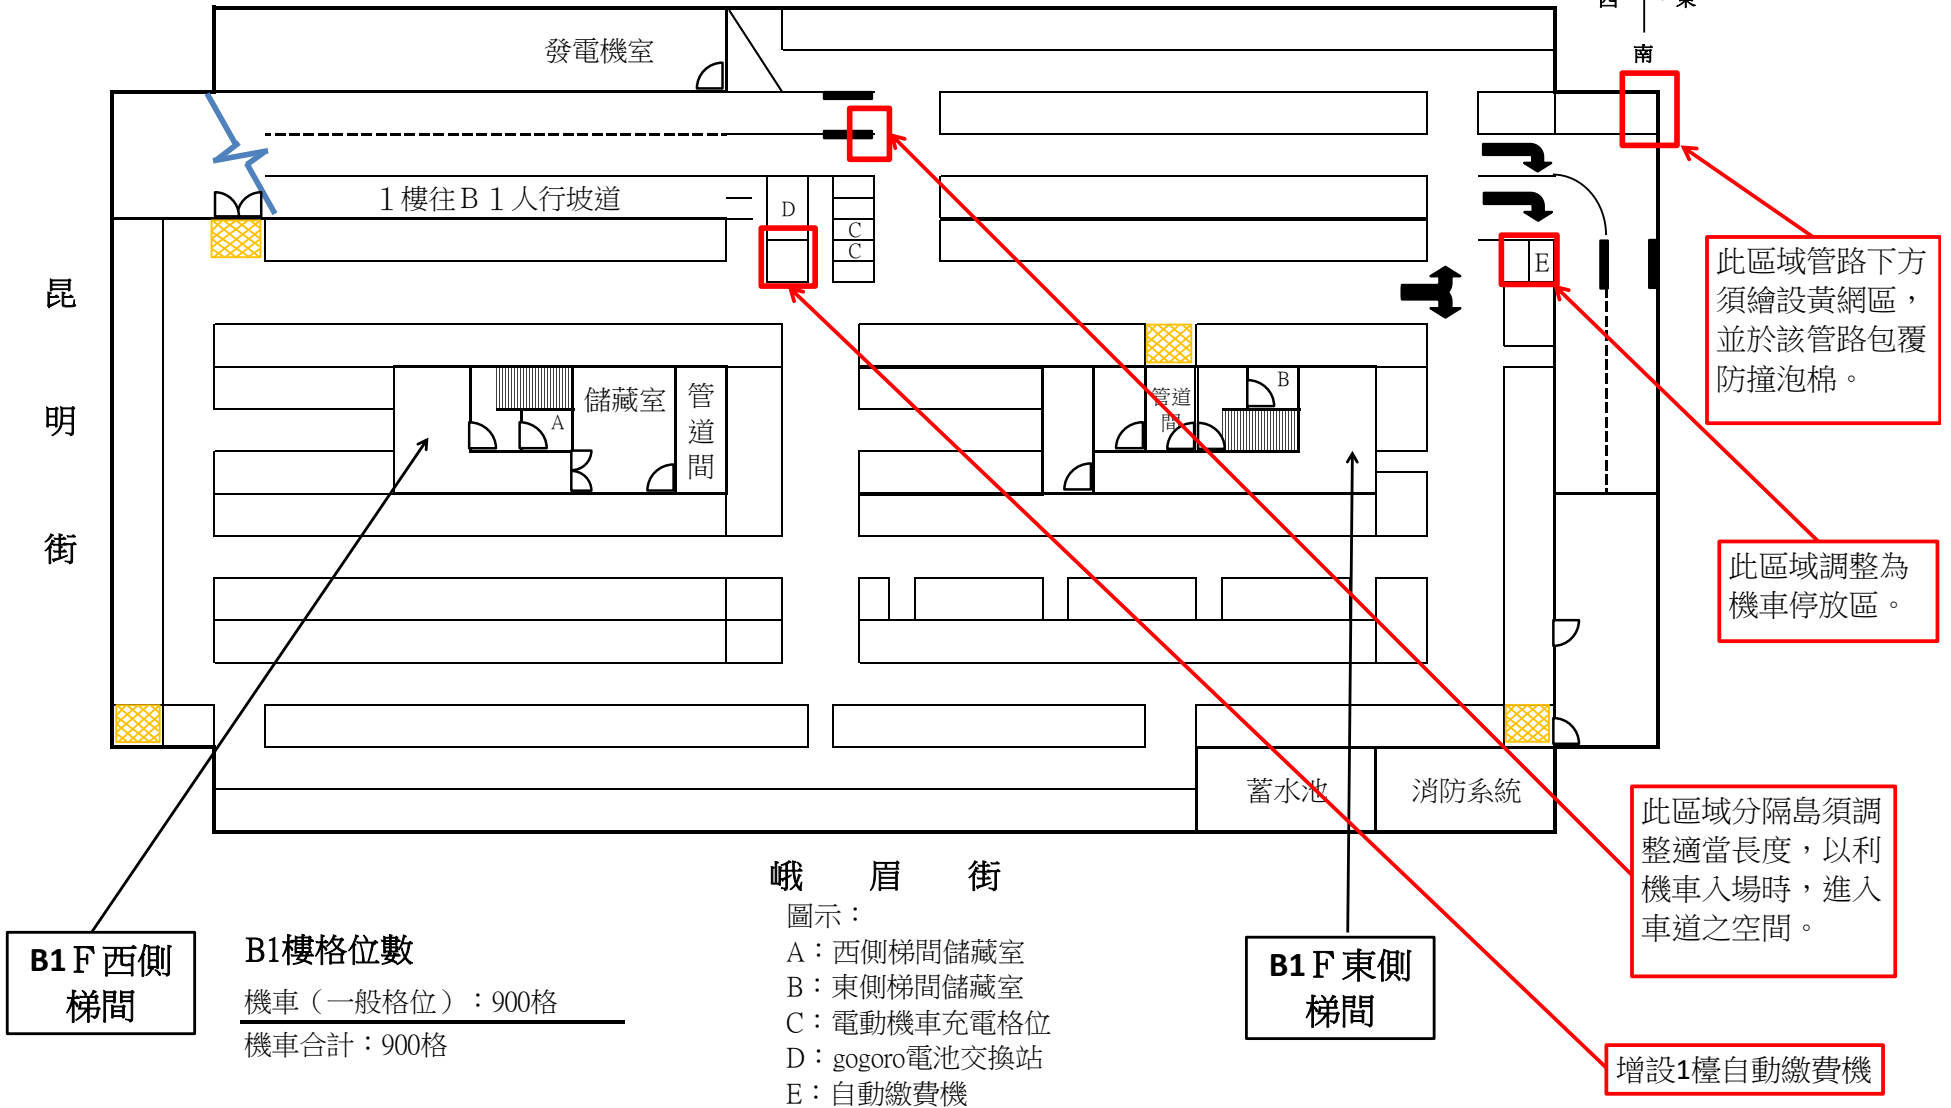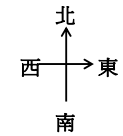

峨眉立體停車場-B1樓示意圖（調整後）

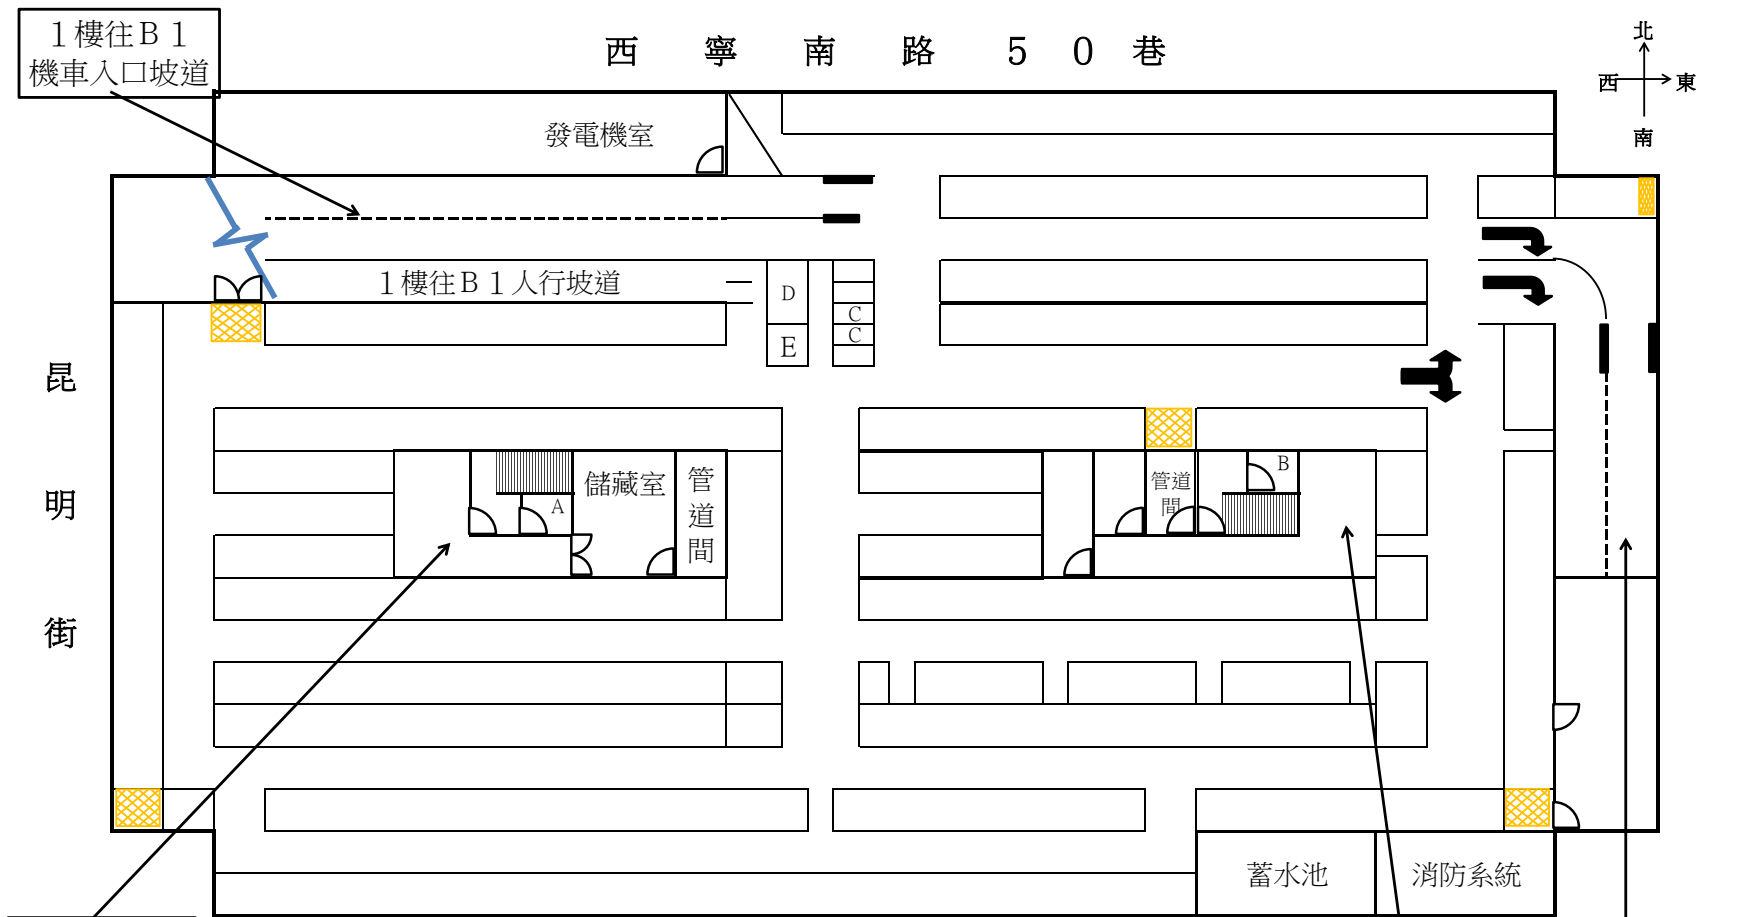

B1 F 西側
梯間

B1樓格位數

機車（一般格位）：900格

 機車合計：900格


峨眉街

- 圖示：
- A：西側梯間儲藏室
 - B：東側梯間儲藏室
 - C：電動機車充電格位
 - D：gogoro電池交換站
 - E：自動繳費機

B1 F 東側
梯間

B1往1樓
機車出口坡道

峨眉立體停車場一樓示意圖（現況圖）

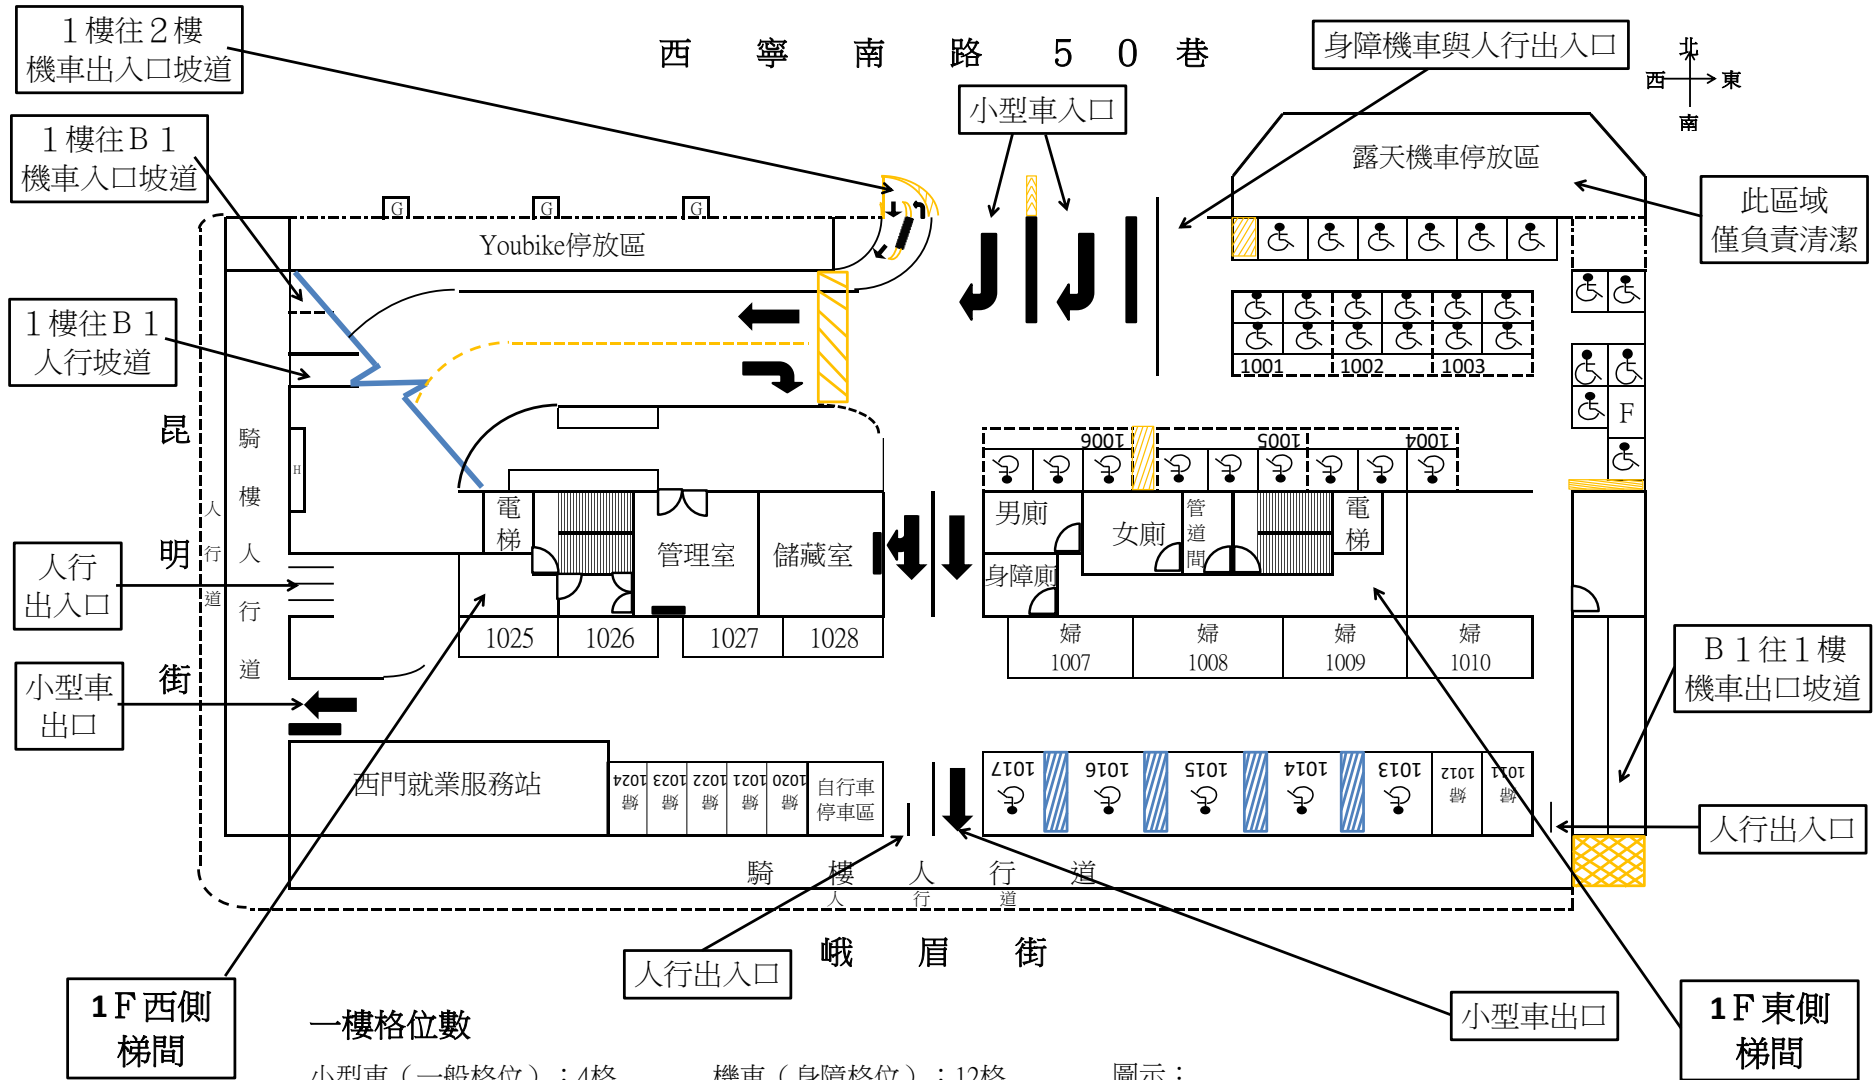



一樓格位數

- 小型車（一般格位）：4格
- 小型車（身障格位）：11格
- 小型車（婦幼格位）：11格
- 小型車合計：26格
- 機車（身障格位）：12格
- 機車合計：12格

圖示：
 F：排風口
 G：花檯
 H：置物箱

峨眉立體停車場一樓示意圖（施作位置）

西寧南路50巷

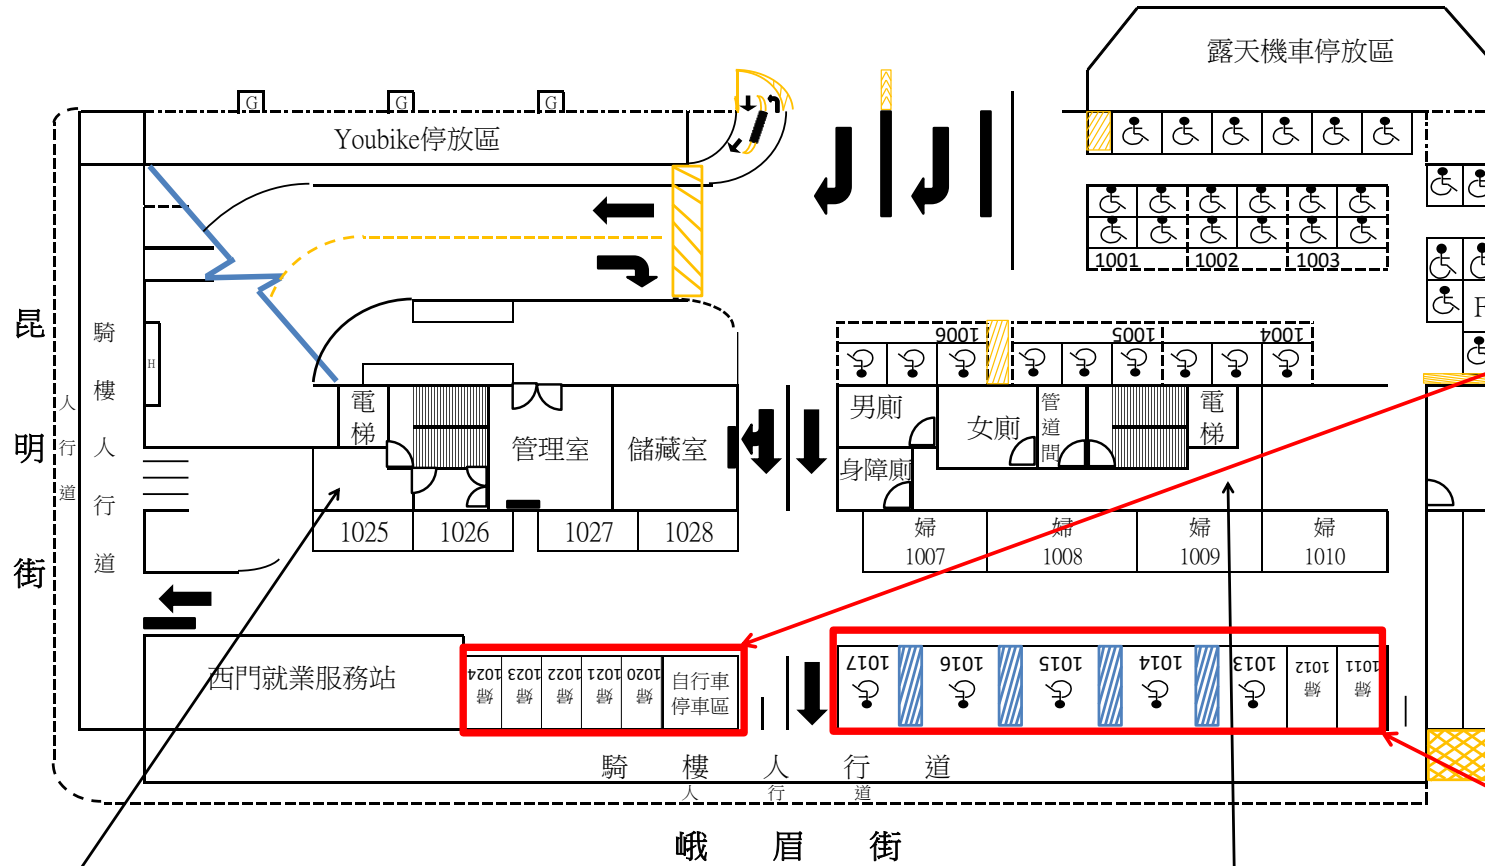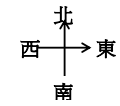

此區域須拆除自行車停車區且將地坪修復後，將該區域及1020-1024號格位（5格）重新依「孕婦及育有6歲以下兒童專用停車位」規範繪設與設置牌面，並須於東西兩側留適當空間，以維護人行安全及設施安全（詳土建工作說明書）。

1011-1017號格位(7格)，須將「孕婦及育有6歲以下兒童專用停車位」(2格)及「身心障礙者專用停車位」(5格)重新繪設，以符合該專用格位設置規範。

1F 西側梯間

1F 東側梯間

一樓格位數

- 小型車（一般格位）：4格
- 小型車（身障格位）：11格
- 小型車（婦幼格位）：11格

- 小型車合計：26格



- 機車（身障格位）：12格

- 機車合計：12格

圖示：
F：排風口
G：花檯
H：置物箱

峨眉立體停車場一樓示意圖（調整後）

西寧南路50巷

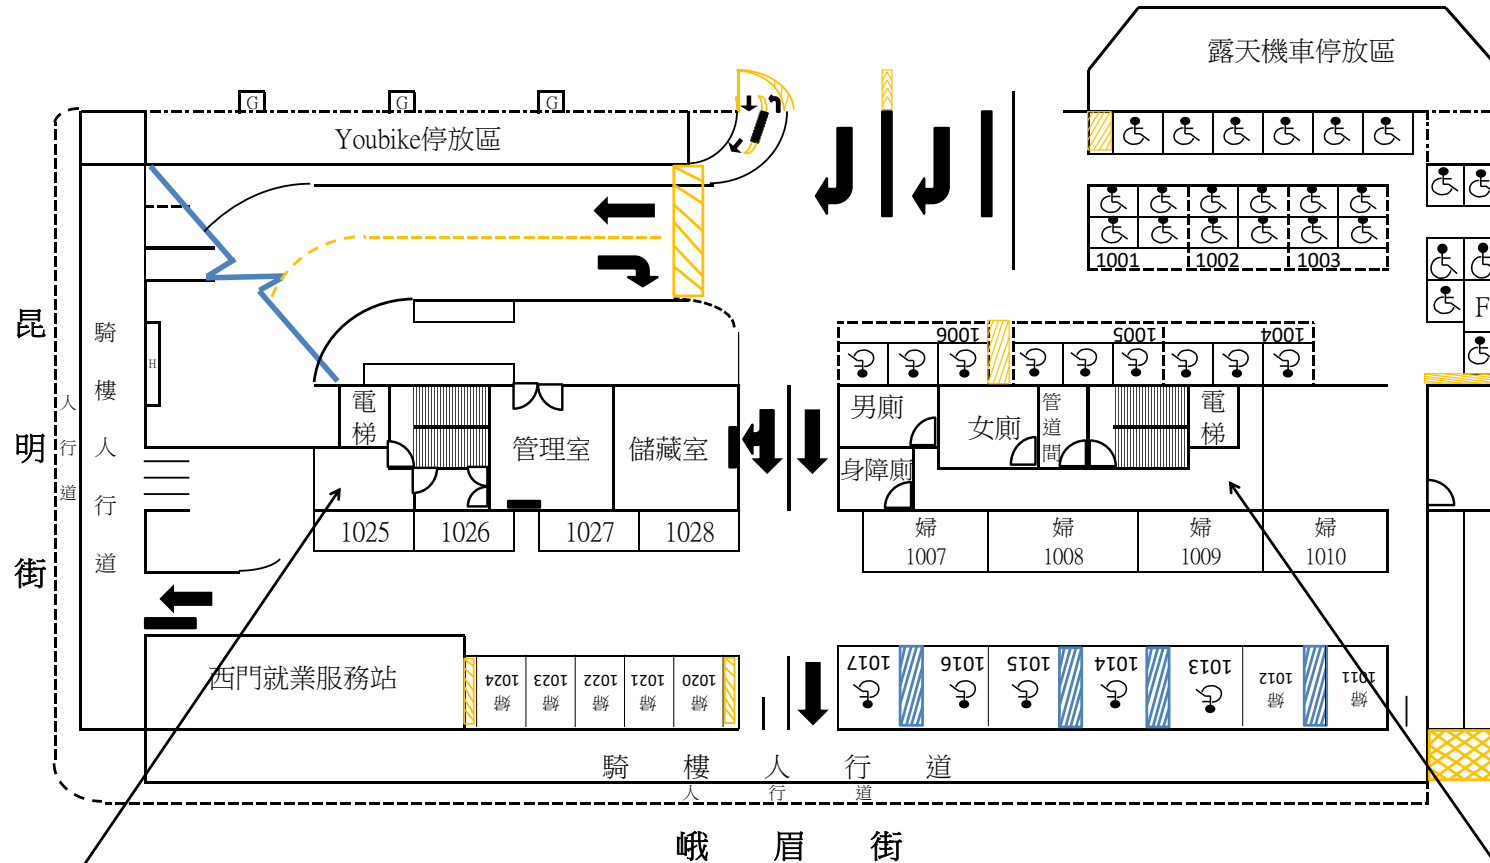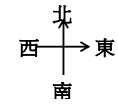

1F 西側
梯間

一樓格位數

- 小型車（一般格位）：4格
- 小型車（身障格位）：11格
- 小型車（婦幼格位）：11格

- 小型車合計：26格

- 機車（身障格位）：12格

- 機車合計：12格

- 圖示：
- F：排風口
 - G：花檯
 - H：置物箱

1F 東側
梯間