



### 市民大道中林段停車場--地面層示意圖(調整後)

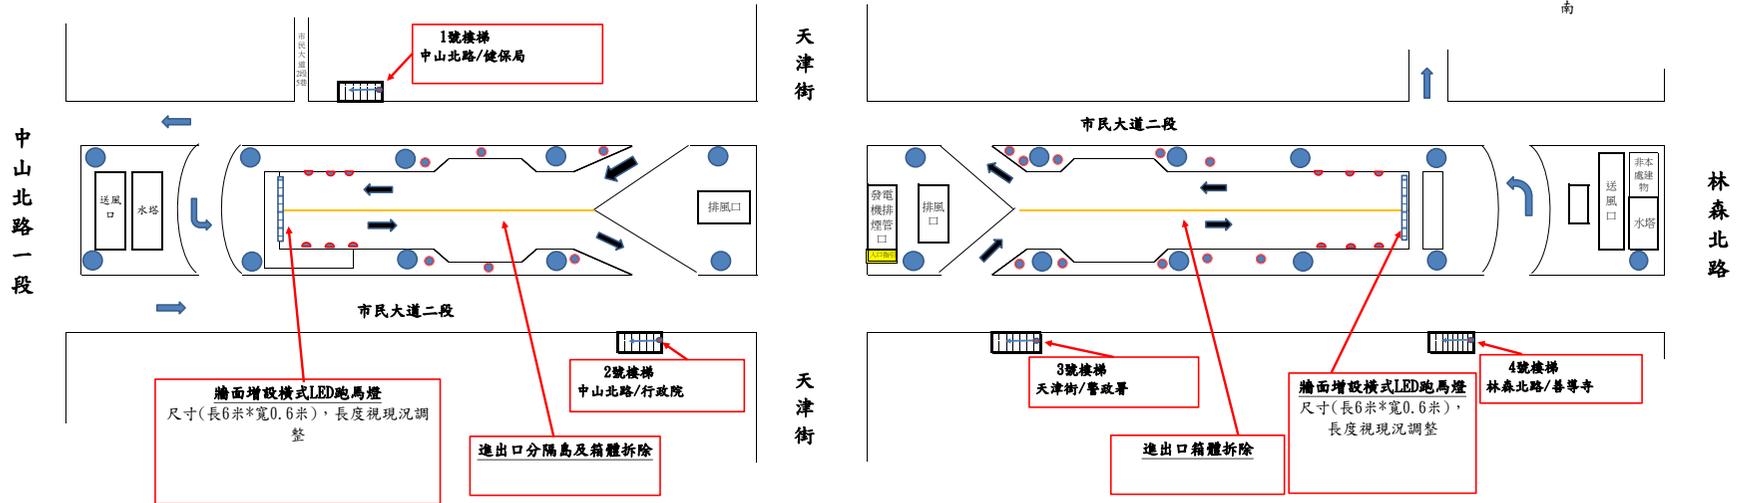

各層/類別	B1層	B2層	合計
小型車(一般格位)	217	260	477
小型車(身障格位)	10	0	10
小型車(孕婦格位)	9	0	9
<b>總計</b>			<b>496</b>

# 市民大道中林段停車場B1示意圖(調整後)

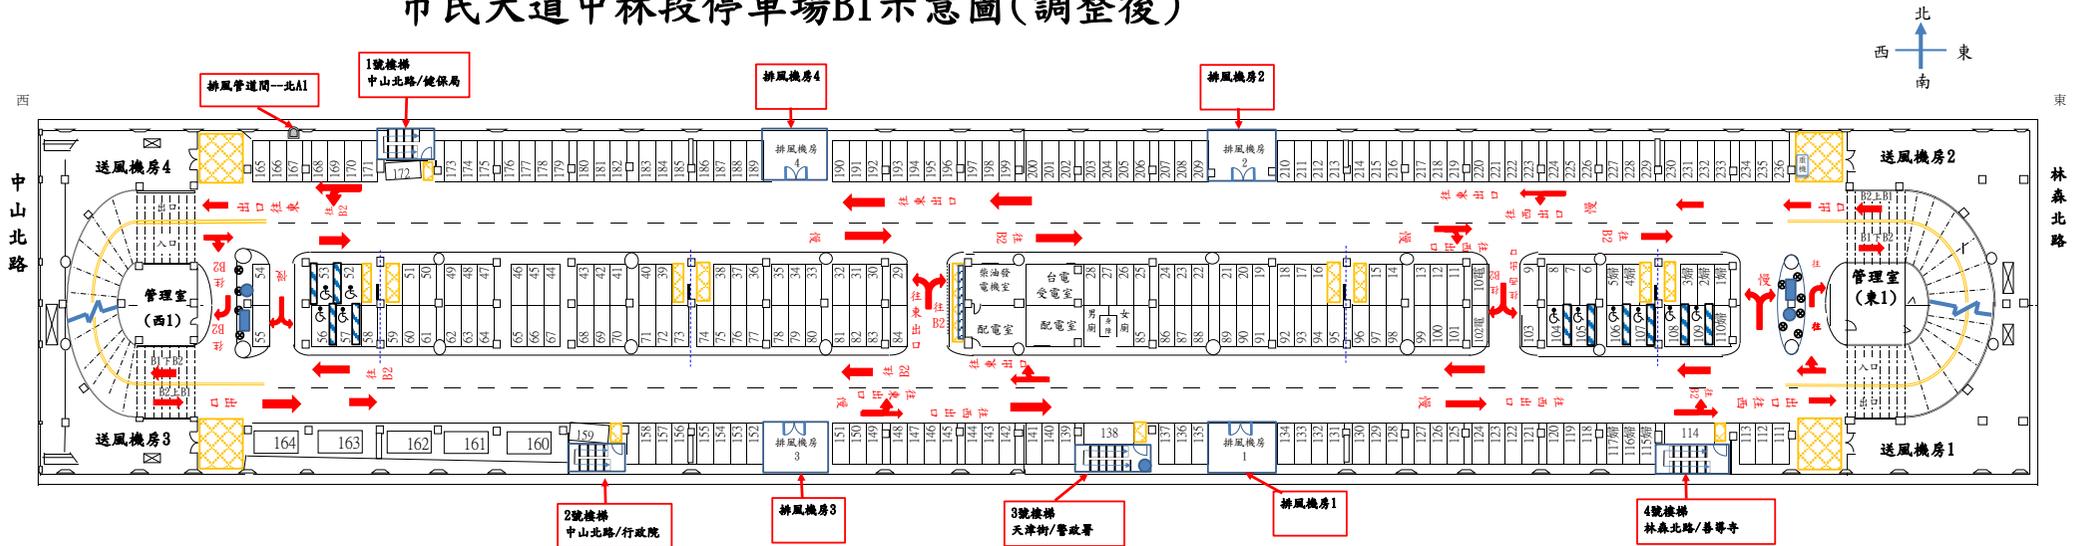


### B1格位數

小型車(一般格位)：217格	重型機車(一般格位)：1格
小型車(身障格位)：10格	
小型車(孕婦格位)：9格	
小型車合計：236格	重型機車合計：1格

### 備註：

- 1、全場格位重新編號(依格位配置順序編號)與補漆。
- 2、全場黃網線重新依現況原位補漆。
- 3、本層依圖說重繪及增設指引標線與地面指引字體。另現場反光鏡及指引牌面併同調整及增設。
- 4、依圖說於場內適當處增設回復式導桿。(圖上標號 ●)

## 市民大道中林段停車場B2示意圖(調整後圖)

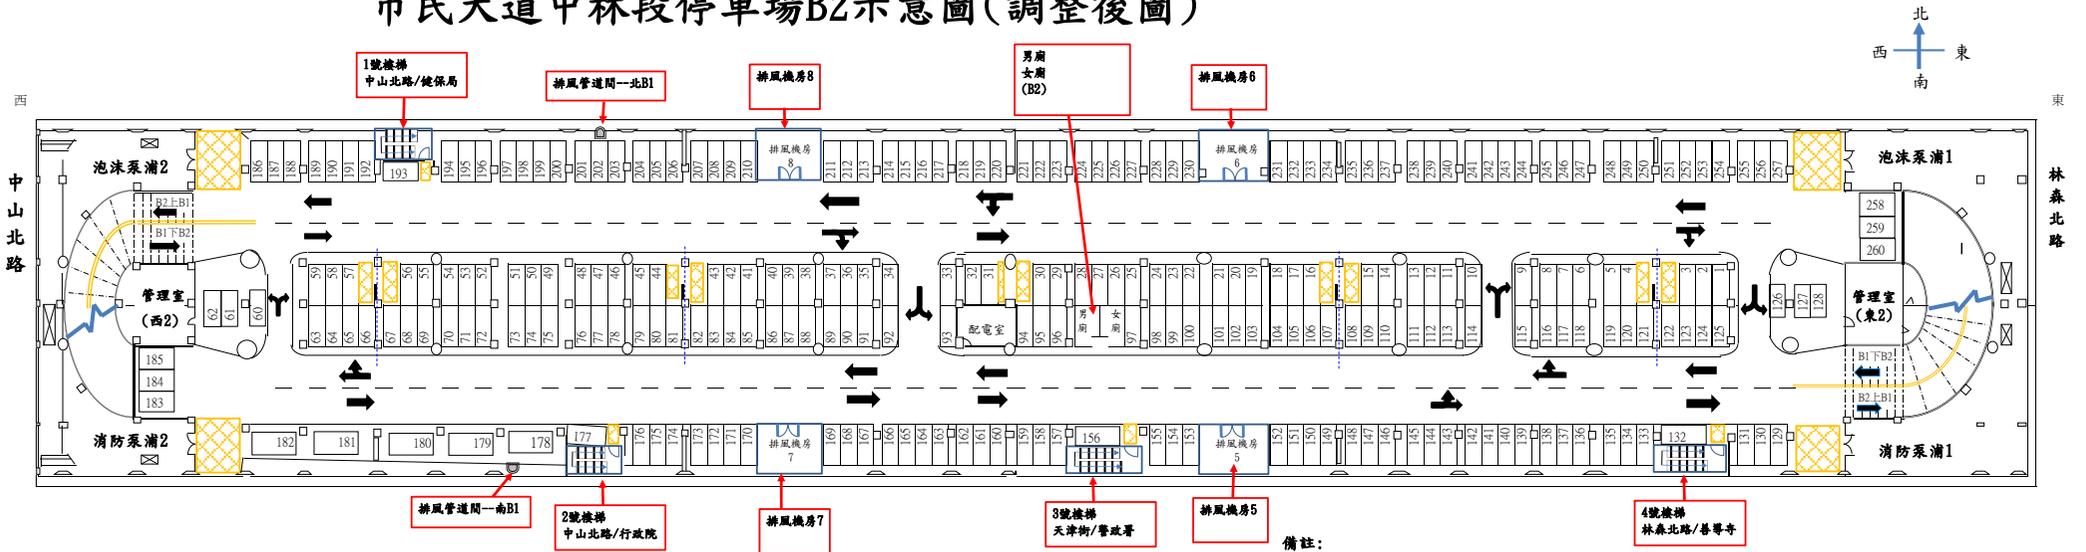

### B2格位數

小型車(一般格位): 260格

小型車合計: 260格

### 備註:

- 1、全場格位編號與補漆。
- 2、全場標線、黃網線、指引標線重新依現況原位置補漆。