


# 行一機車臨時平面停車場調整示意圖

附件1

## 市民大道

中山北路

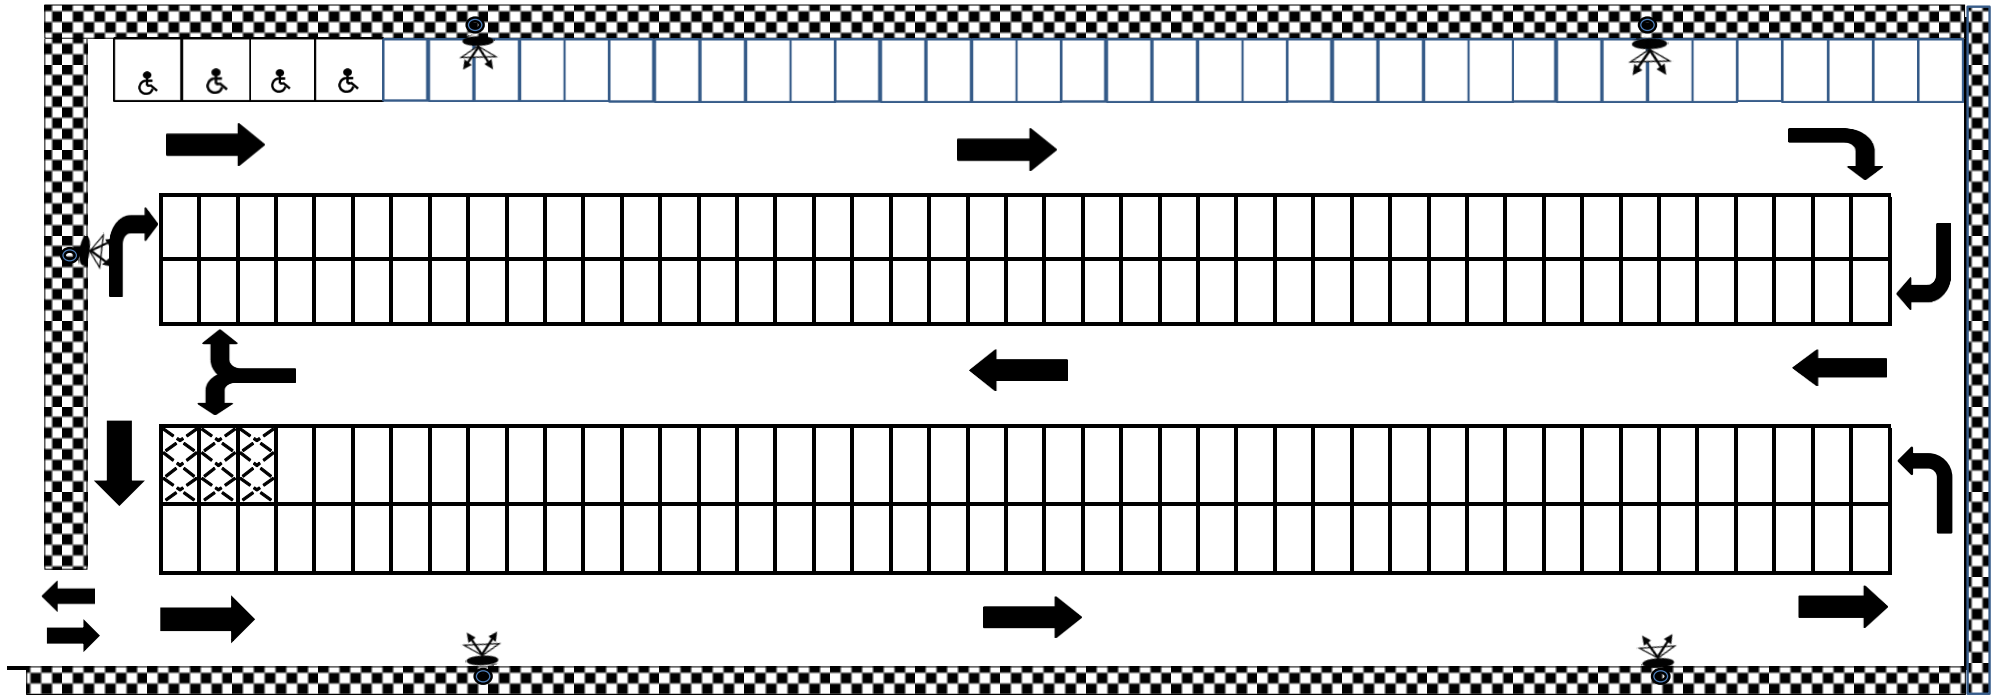

### 照明設備設置圖說

◎ 原照明設備

- 1、本場原照明燈桿應另增設2盞LED 50W以上戶外投射照明設備。
- 2、照明燈具架設高度需約3.5~4公尺並須注意牢固及安全。
- 3、照明照射角度，須注意不影響周邊民眾及鄰宅。
- 4、照明設備涵蓋率不足之處，乙方須配合甲方（或自行）無條件調整與增設。

箭頭為攝影方向

單點處為設置位置

### 監視設備圖說

- 1、本場須設置至少10支監視器及22吋監視顯示螢幕1台。
- 2、監視設備解析度須達300萬畫素彩色攝影機組(並含夜視功能)。
- 3、監視器架設高度2至2.5公尺。
- 4、監視設備涵蓋率不足之處，乙方須自行增設。其餘規定，請詳契約規定。

### 場內調整及變更事項

- ☒ 塗銷出口東側3車格位後放置自動繳費機。

機車停車格：215格  
身心障礙專用停車格：4格  
合計：219格