


安康公車調度站臨時平面停車場調整前示意圖

附件1

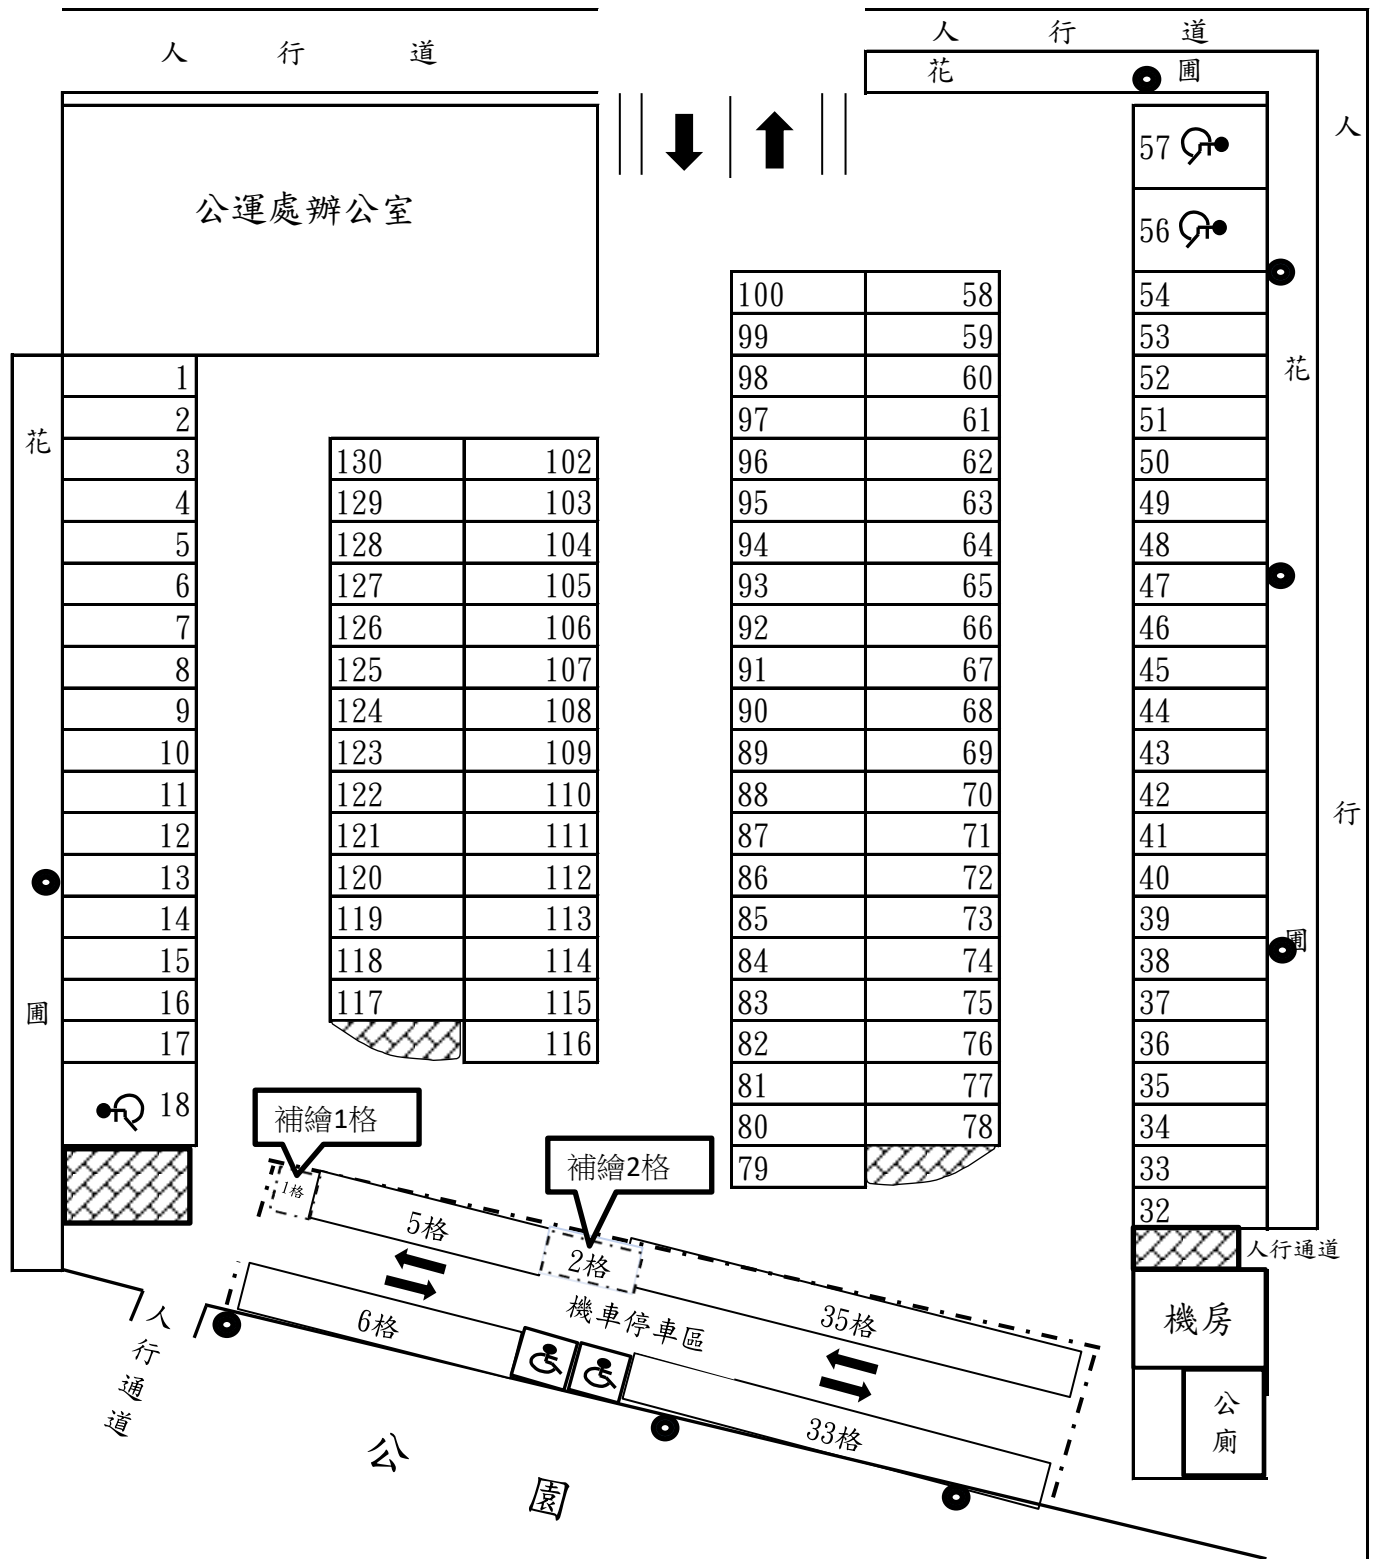

※停車場監視設備設置圖說

- 1、本場須設置至少20支監視器及22吋監視顯示螢幕1台。
- 2、監視器需配有紅外線功能及攝影鏡頭需 300萬畫素。
- 3、監視器架設高度2至2.5公尺。
- 4、監視設備涵蓋率不足之處，乙方須自行增設。其餘規定，請詳契約規定。

小型車停車格：112格

小型車身心障礙專用停車格：3格

合計：115格

調整前機車停車格：

79格

機車身心障礙專用

停車格：2格

合計：81格