

景華公園地下停車場使用範圍及附屬設施一覽表

1、基地使用範圍：

臺北市文山區景華街 55 號地下（地下共 2 層）。

(1)設置小型車 750 格（含身心障礙專用停車位 16 格、孕婦及育有 6 歲以下兒童者之停車位 14 格、電動汽車充電專用停車位 20 格）。

(2)大型重型機車 1 格。

2、重要附屬設施：依現場點交為主（提供水、電，該水電費用由廠商負擔）。

（一）消防系統

（二）機電系統

（三）污水系統

（四）通風設備

（五）電梯設備

（六）中央監控

3、景華公園地下停車場示意圖，如附圖（詳細車格位之配置地點依現場點交為主）。

4、其餘詳細設施依現場點交紀錄為主。

三福街平面停車場使用範圍及附屬 設施一覽表

1. 基地使用範圍：

三福街平面停車場位置：臺北市文山區景隆街 36 巷內。目前繪設小型車停車格 37 格停車位（含身心障礙專用停車位 1 格、電動汽車充電專用停車位 2 格）。

2. 重要附屬設施：依現場點交為主（本場提供電力，但無水、票亭及收費系統等設備）。

3. 三福街平面停車場平面圖，如附圖（詳細車格位之配置地點依現場點交為主）。

4. 其餘詳細設施依現場點交紀錄為主。

景豐臨時平面停車場使用範圍及附屬設施一覽表


1. 基地使用範圍：


景豐臨時平面停車場位置：臺北市文山區景豐街 79 號旁（文山景美運動公園內）。目前繪設小型車停車格 44 格停車位（含身心障礙專用停車位 1 格、電動汽車充電專用停車位 2 格）。

2. 重要附屬設施：依現場點交為主（本場無水、電、票亭及收費系統等設備）。

3. 景豐臨時平面停車場平面圖，如附圖（詳細車格位之配置地點依現場點交為主）。

4. 其餘詳細設施依現場點交紀錄為主。

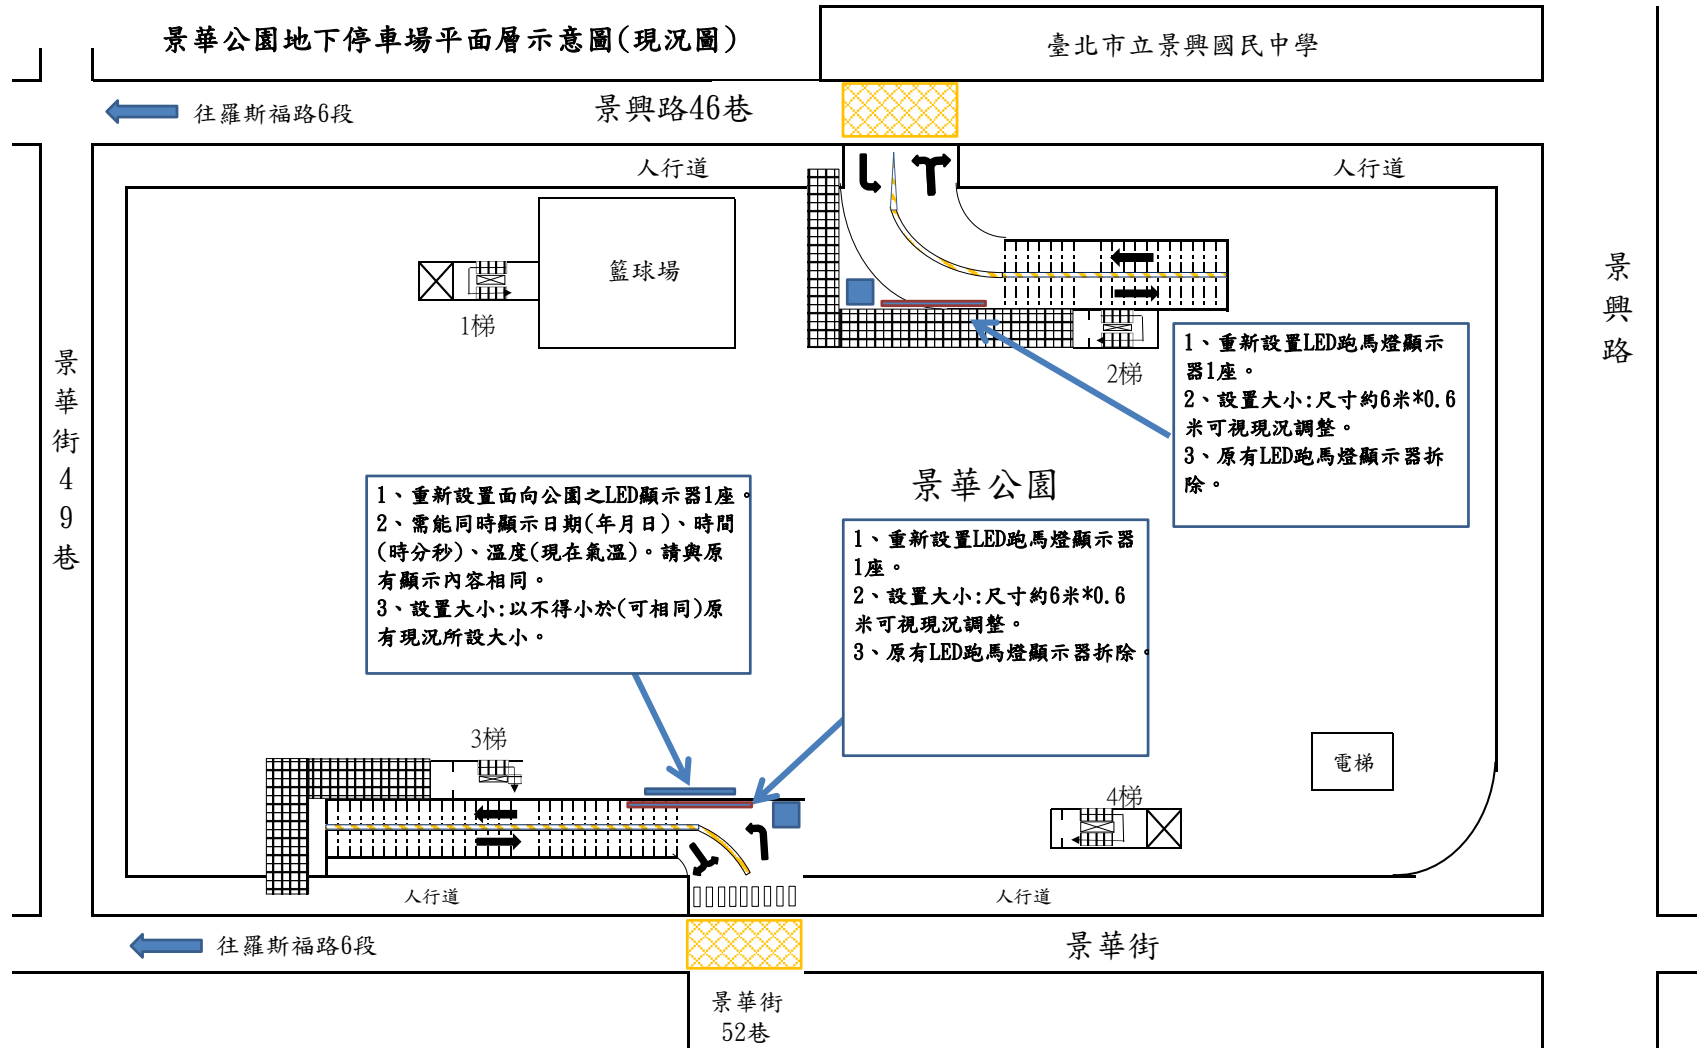

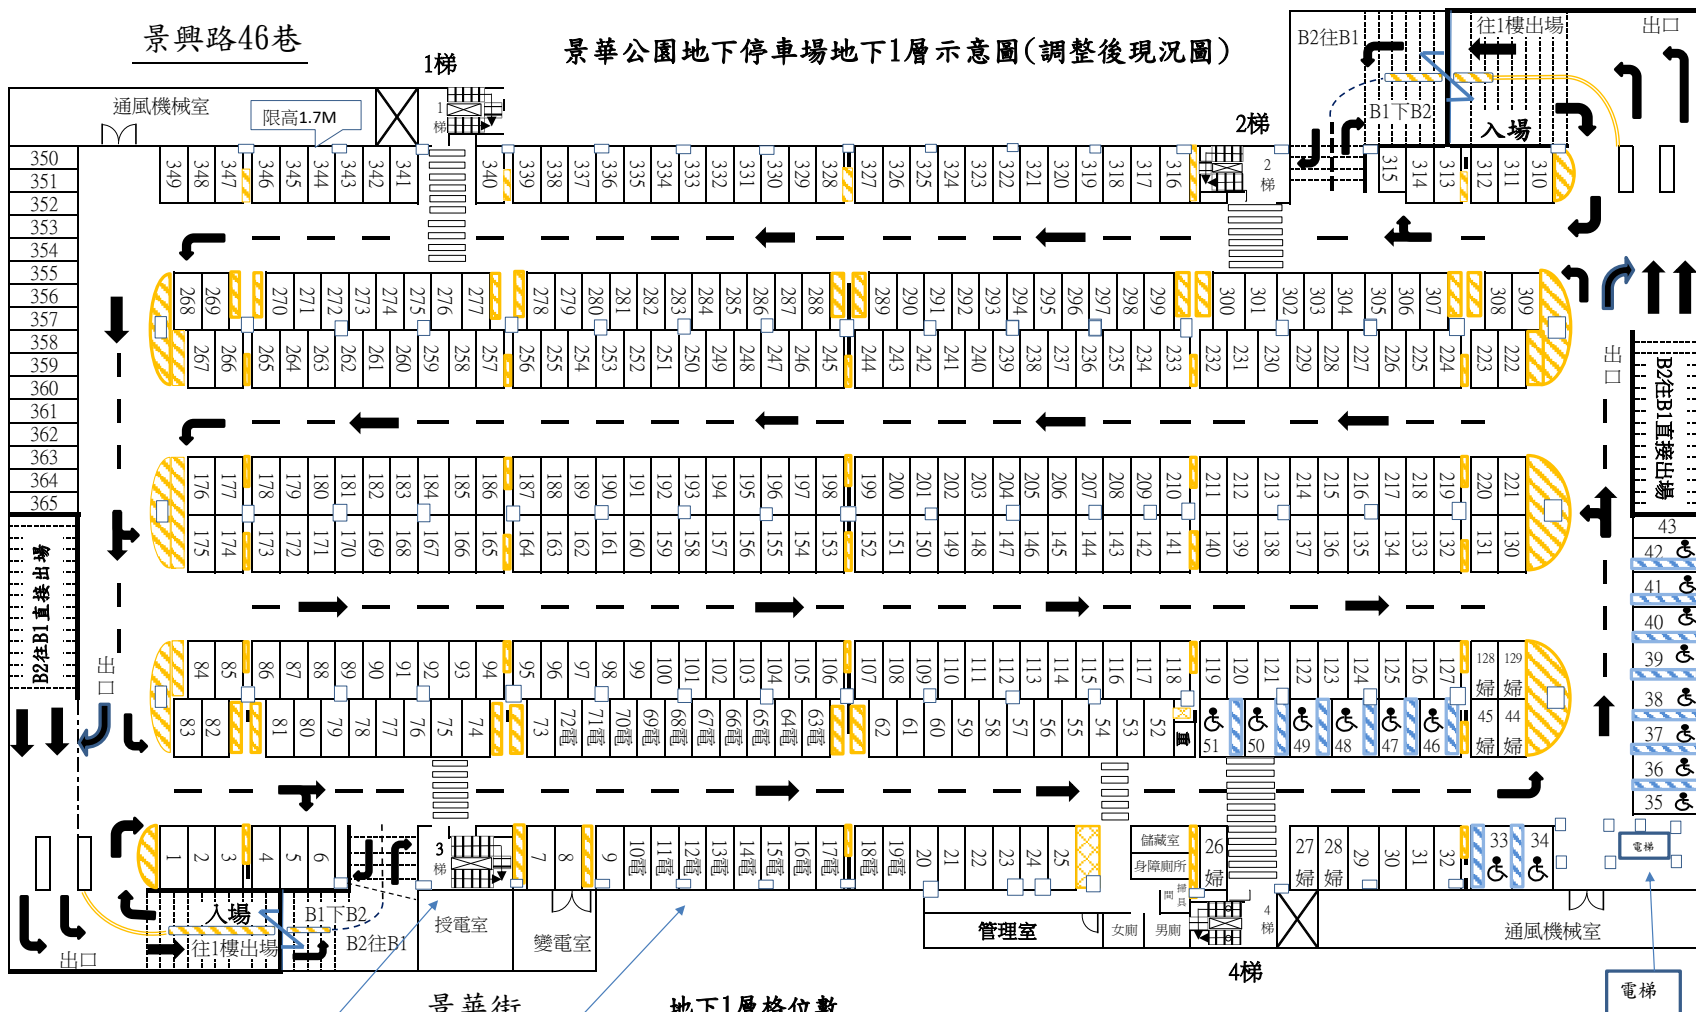

3梯
 電動車充電格位20格
 (格位編號第10號至19號、63號至72號)

地下1層格位數


小型車(一般格位): 322格
 小型車(身障格位): 16格
 小型車(孕婦格位): 7格
 電動車充電格: 20格

車格位總計: 365格

重機專用: 1格

備註:

- 1、本樓層**全場**格位與框線、地面所有行車標示、標線、黃網線等需依現況重新補繪。
- 2、本樓層**格位編號**應依本示意圖(調整後現況圖)。
- 3、本樓層電動車充電格位20格(格位編號第10號至19號、63號至72號)。

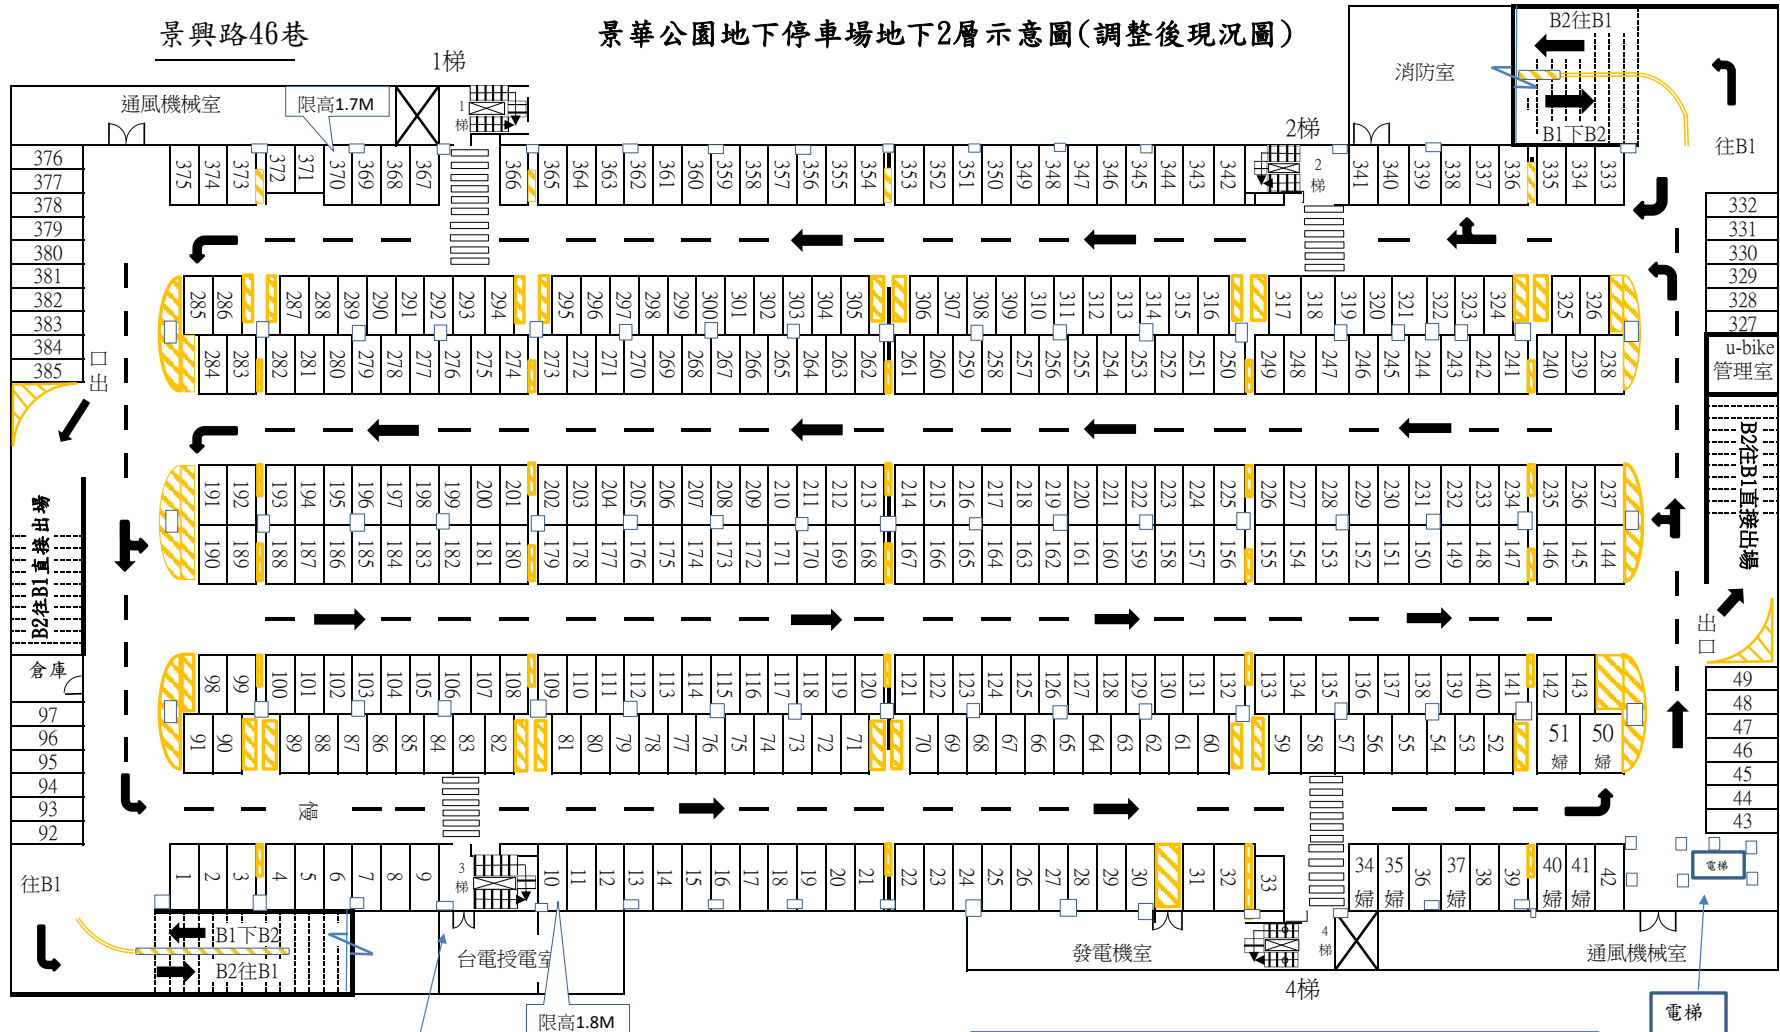

景華公園地下停車場地下2層示意圖(調整後現況圖)

地下第2層格位數
 小型車(一般格位)：378格
 小型車(孕婦格位)：7格
 小型車合計：385格


備註：
 1、本樓層**全場**格位與框線、地面所有行車標示、標線、黃網線等需依現況重新補繪。
 2、本樓層**格位編號**應依本示意圖(調整後現況圖)設置。

景華街

景興路46巷

三福街平面停車場示意圖(調整後)

附件1

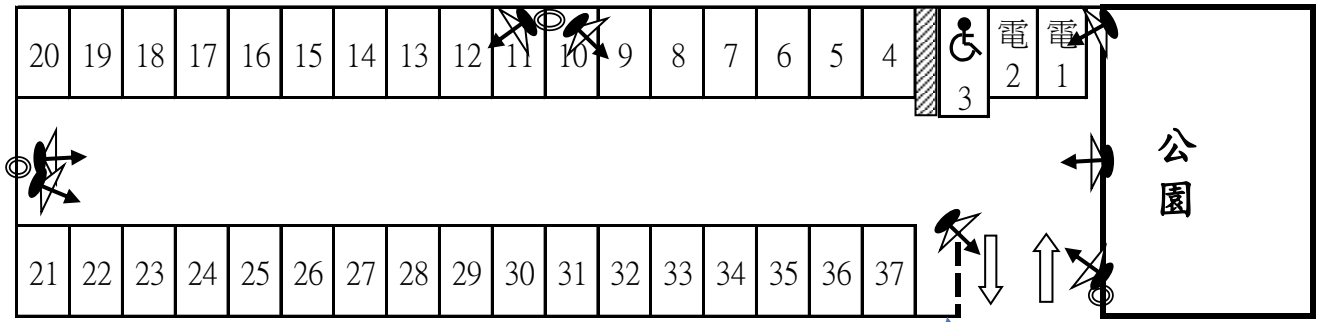

三福街平面停車場


小型車： 34格

身心障礙： 1格

電動車充電格： 2格


合計： 37 格

- 1、該區域以截水溝邊退縮40公分。
- 2、出入口改設為1進1出。
- 3、相關設置事宜詳土建科工作計畫說明書

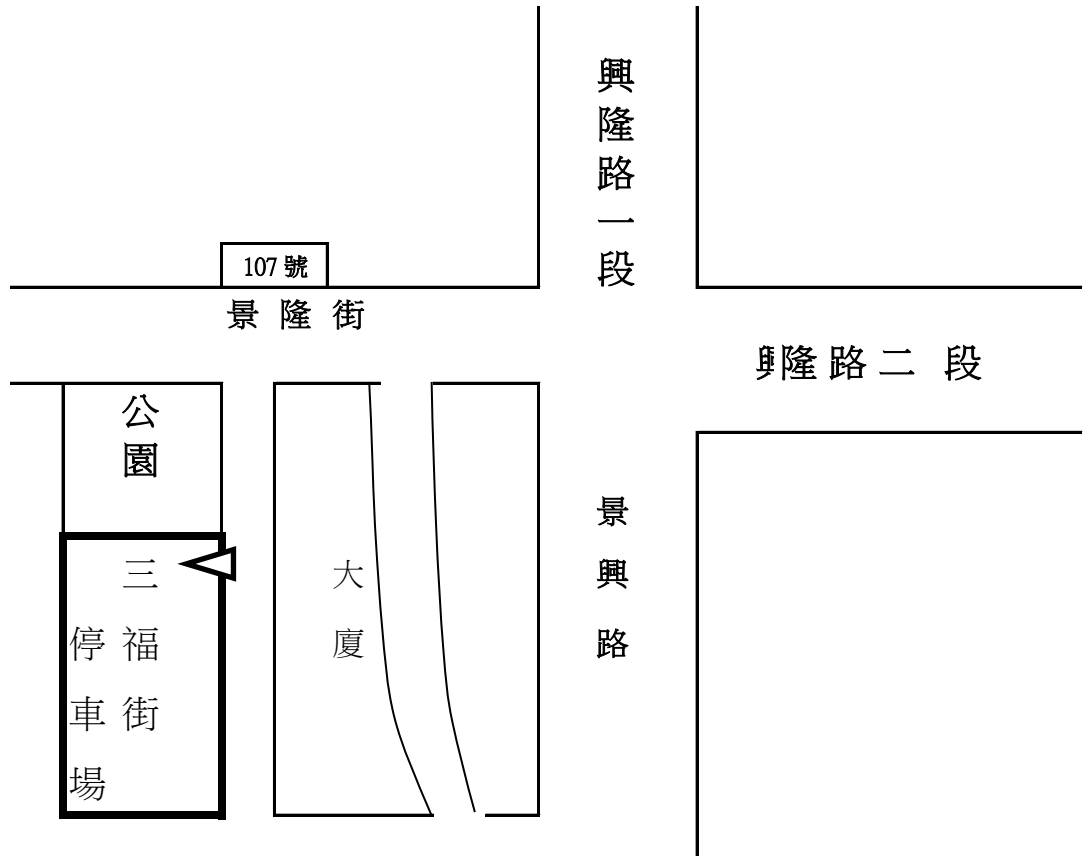

景豐臨時平面停車場示意圖(調整後)

附件1

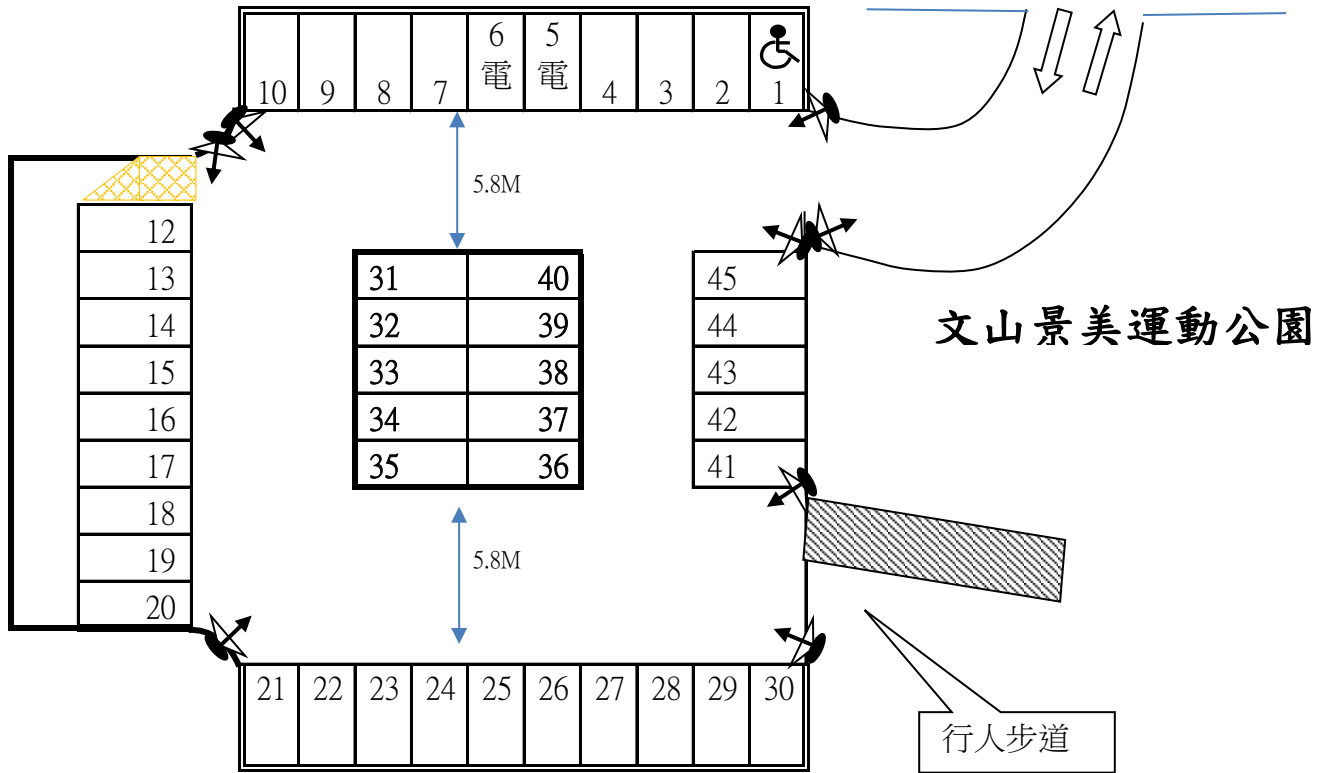

景豐臨時平面停車場

小型車： 41格

身心障礙： 1格

充電格位： 2格

合計： 44格

