

春光公園地下停車場使用範圍及附屬設施一覽表

1、基地使用範圍：

臺北市信義區忠孝東路 5 段 666 號地下（地下共 3 層）。設置小型車 214 格（含身心障礙專用停車位 5 格、孕婦及育有 6 歲以下兒童者之停車位 4 格、電動汽車充電專用停車位 5 格、電動車優先車位 6 格）。機車 68 格（含身心障礙專用停車位 3 格）。


2、重要附屬設施：依現場點交為主（提供水、電，該水電費用由廠商負擔）。

- （一）消防系統
- （二）機電系統
- （三）污水系統
- （四）通風設備
- （五）電梯設備
- （六）中央監控


3、春光公園地下停車場示意圖，如附圖（詳細車格位之配置地點依現場點交為主）。

4、其餘詳細設施依現場點交紀錄為主。

春光公園地下停車場 1 F 示意圖(現況圖)

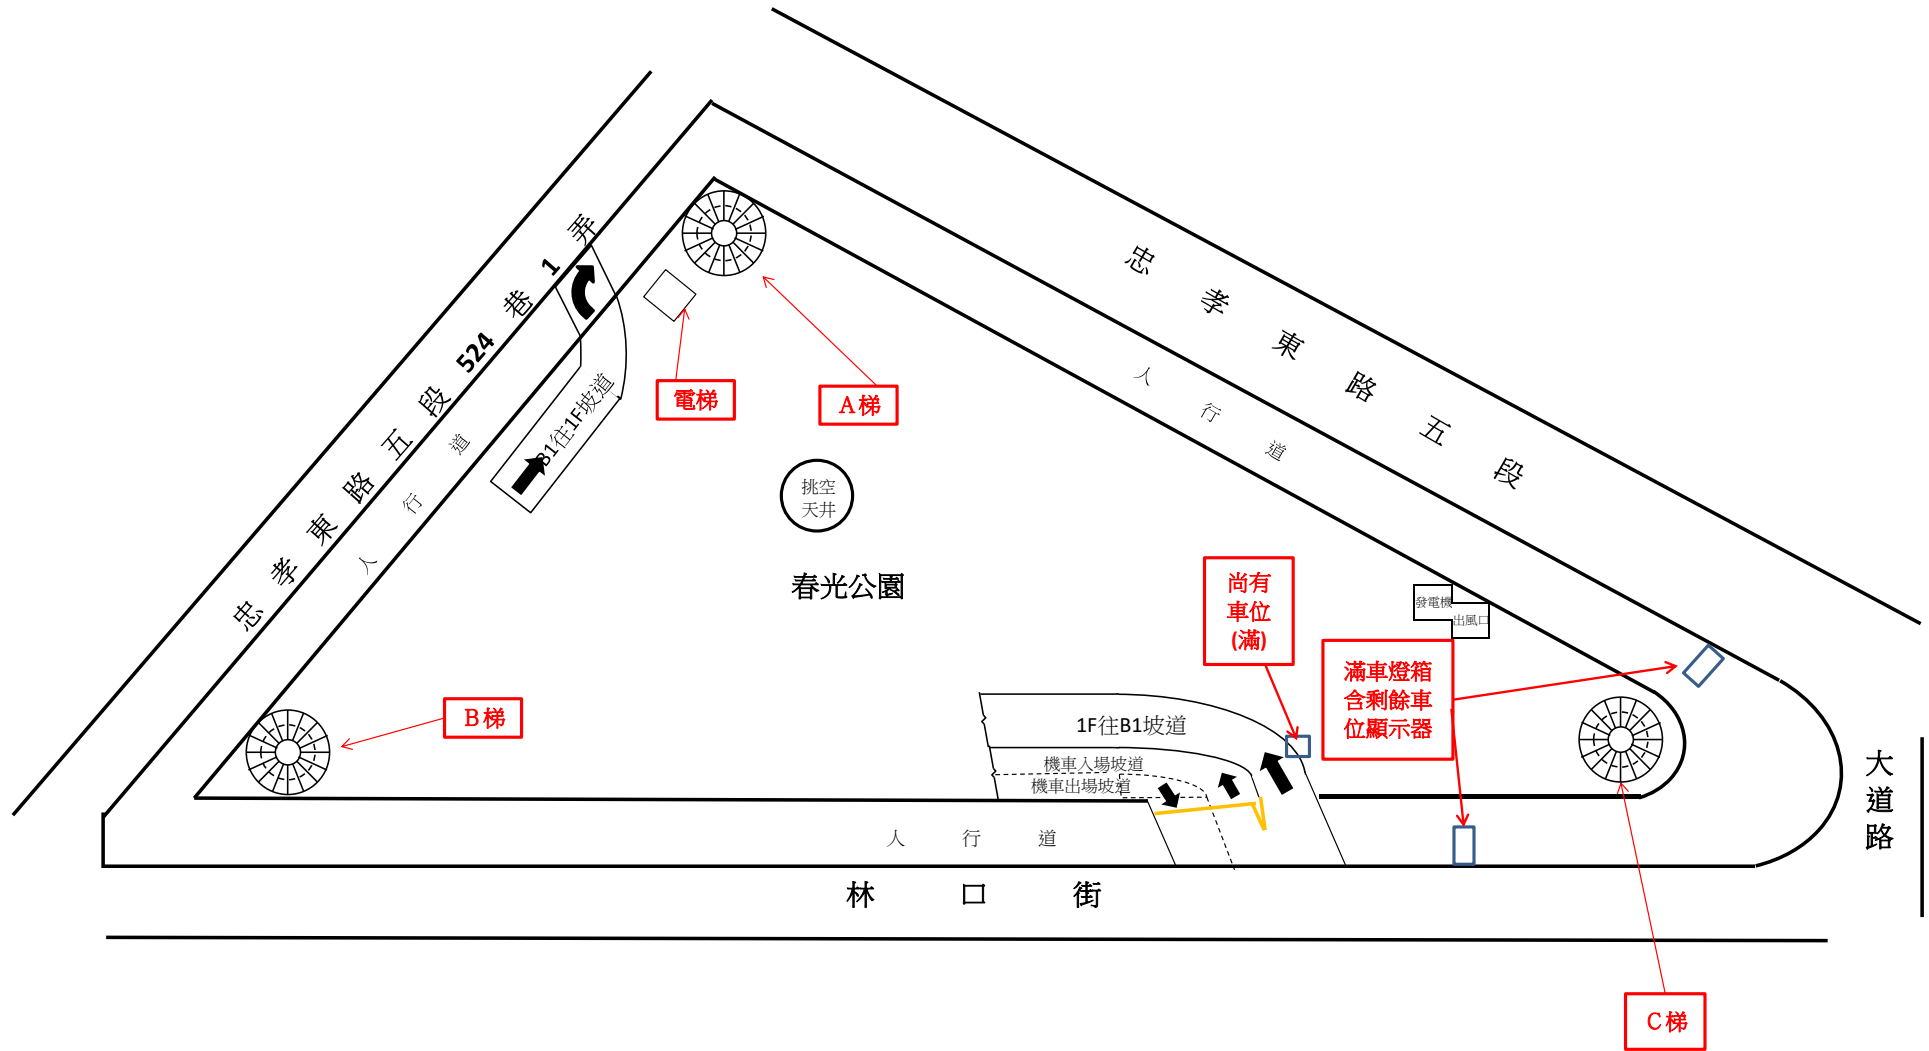

春光公園地下停車場B 1 F 示意圖(現況圖)

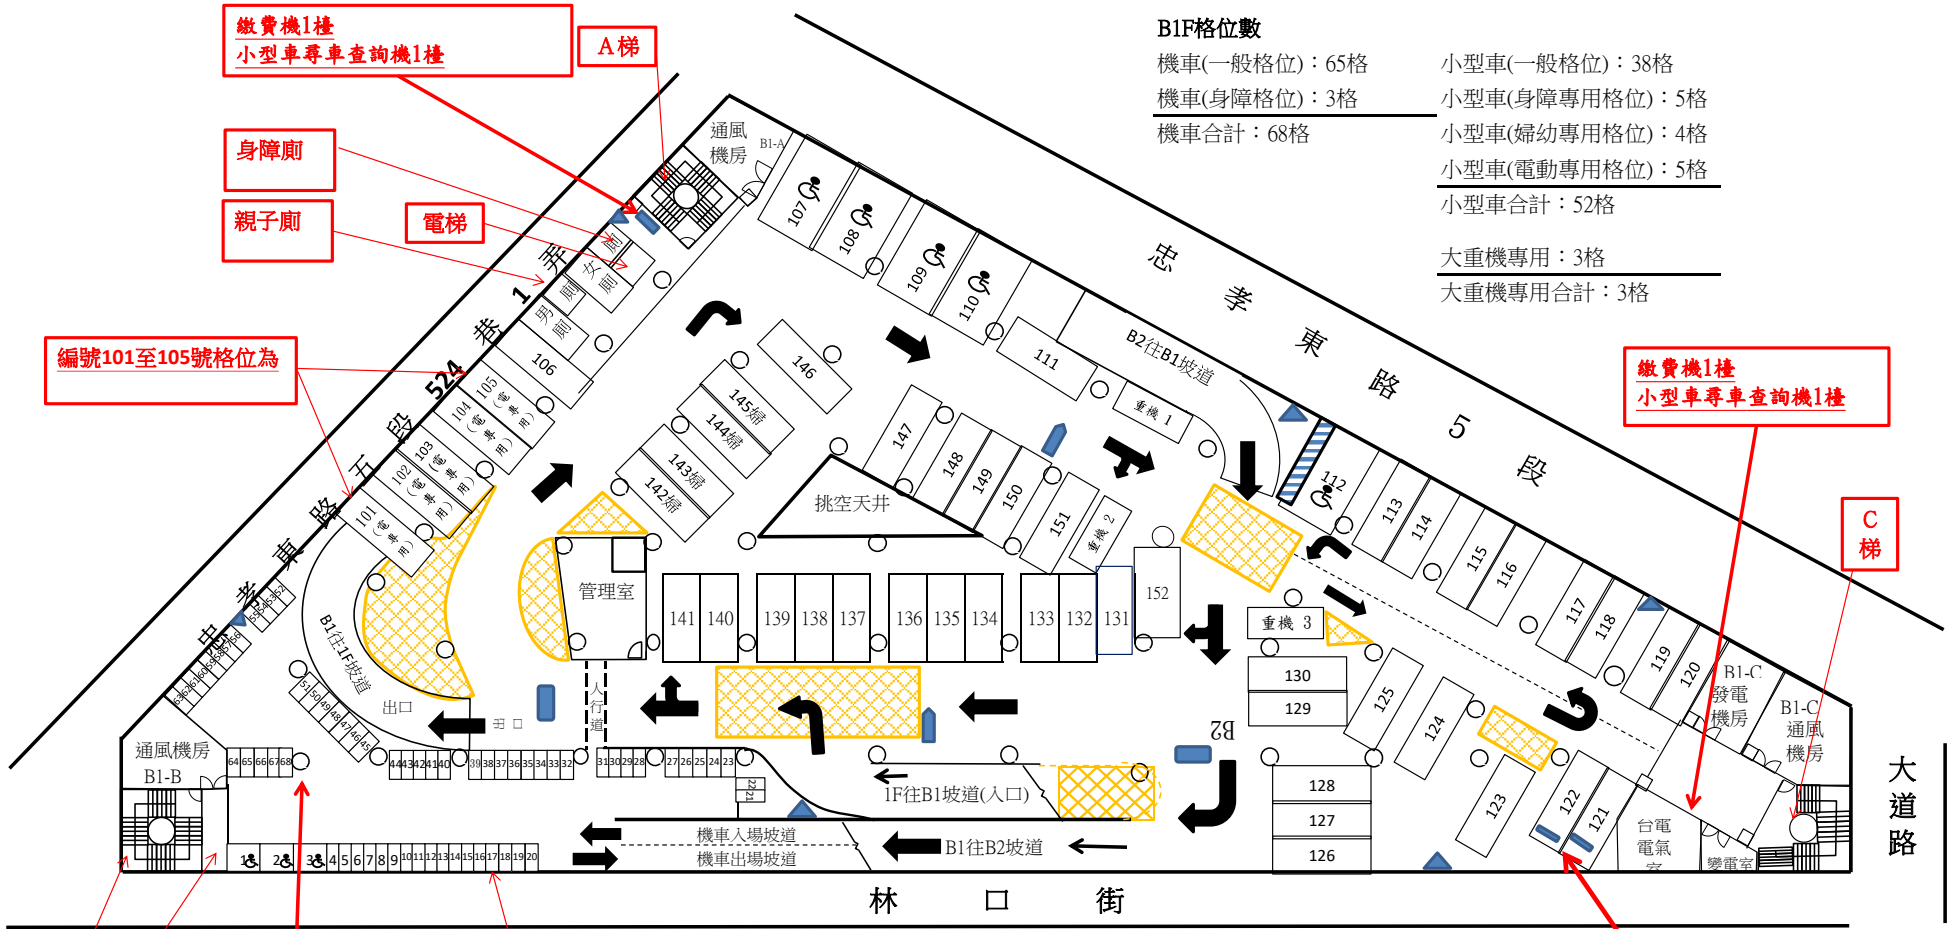

B1F格位數

機車(一般格位)：65格	小型車(一般格位)：38格
機車(身障格位)：3格	小型車(身障專用格位)：5格
機車合計：68格	小型車(婦幼專用格位)：4格
	小型車(電動專用格位)：5格
	小型車合計：52格
	大重機專用：3格
	大重機專用合計：3格

繳費機1棧
小型車尋車查詢機1棧

編號101至105號格位為

B梯
gogoro充電站


繳費機1棧(設置於
66-68號格位附近適當
處)

電動機車充電格
(16~17)

編號121、122號格位須設置輪擋。

- 符號代表：
- ▲ 消防箱
 - 樓層剩餘車位顯示器
 - ▶ 注意左方來車警示燈

春光公園地下停車場B 2 F 示意圖(現況圖)

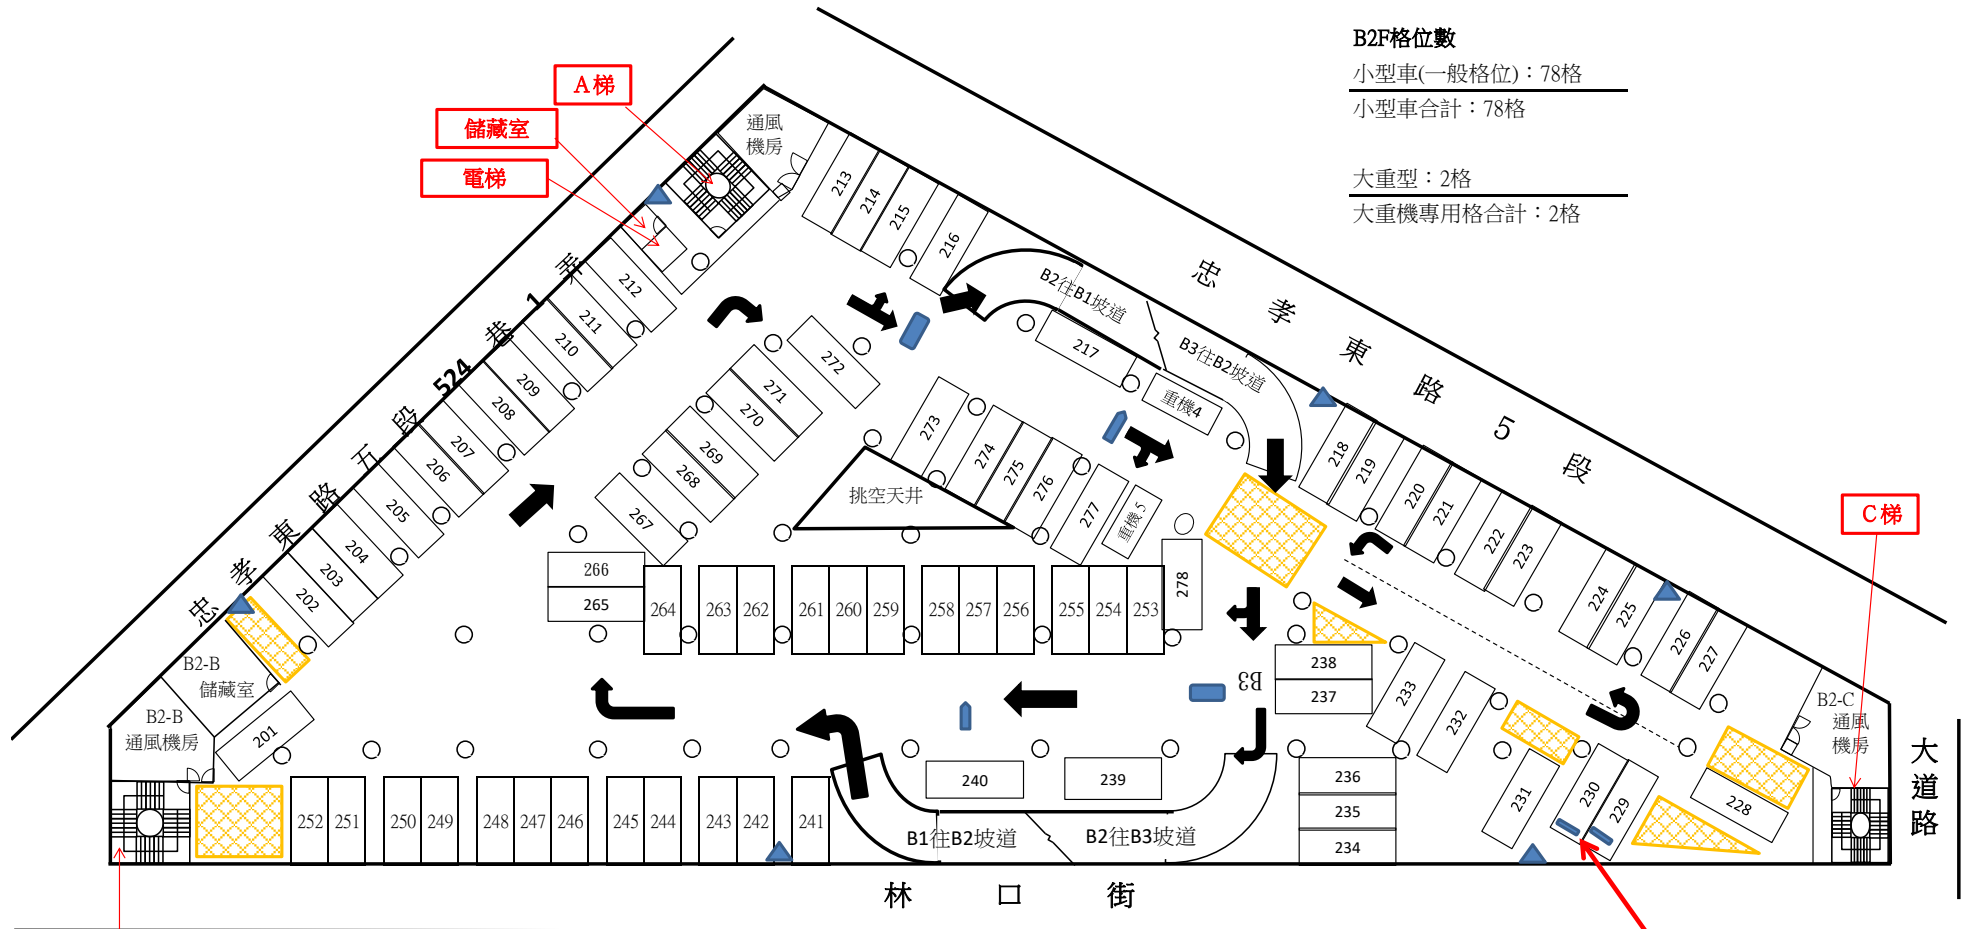




B2F格位數
 小型車(一般格位)：78格
 小型車合計：78格
 大重型：2格
 大重機專用格合計：2格


B梯

C梯


編號229、230號格位須設置輪擋。

- 符號代表：
-  消防箱
 -  樓層剩餘車位顯示器
 -  注意左方來車警示燈

春光公園地下停車場B 3 F 示意圖(現況圖)

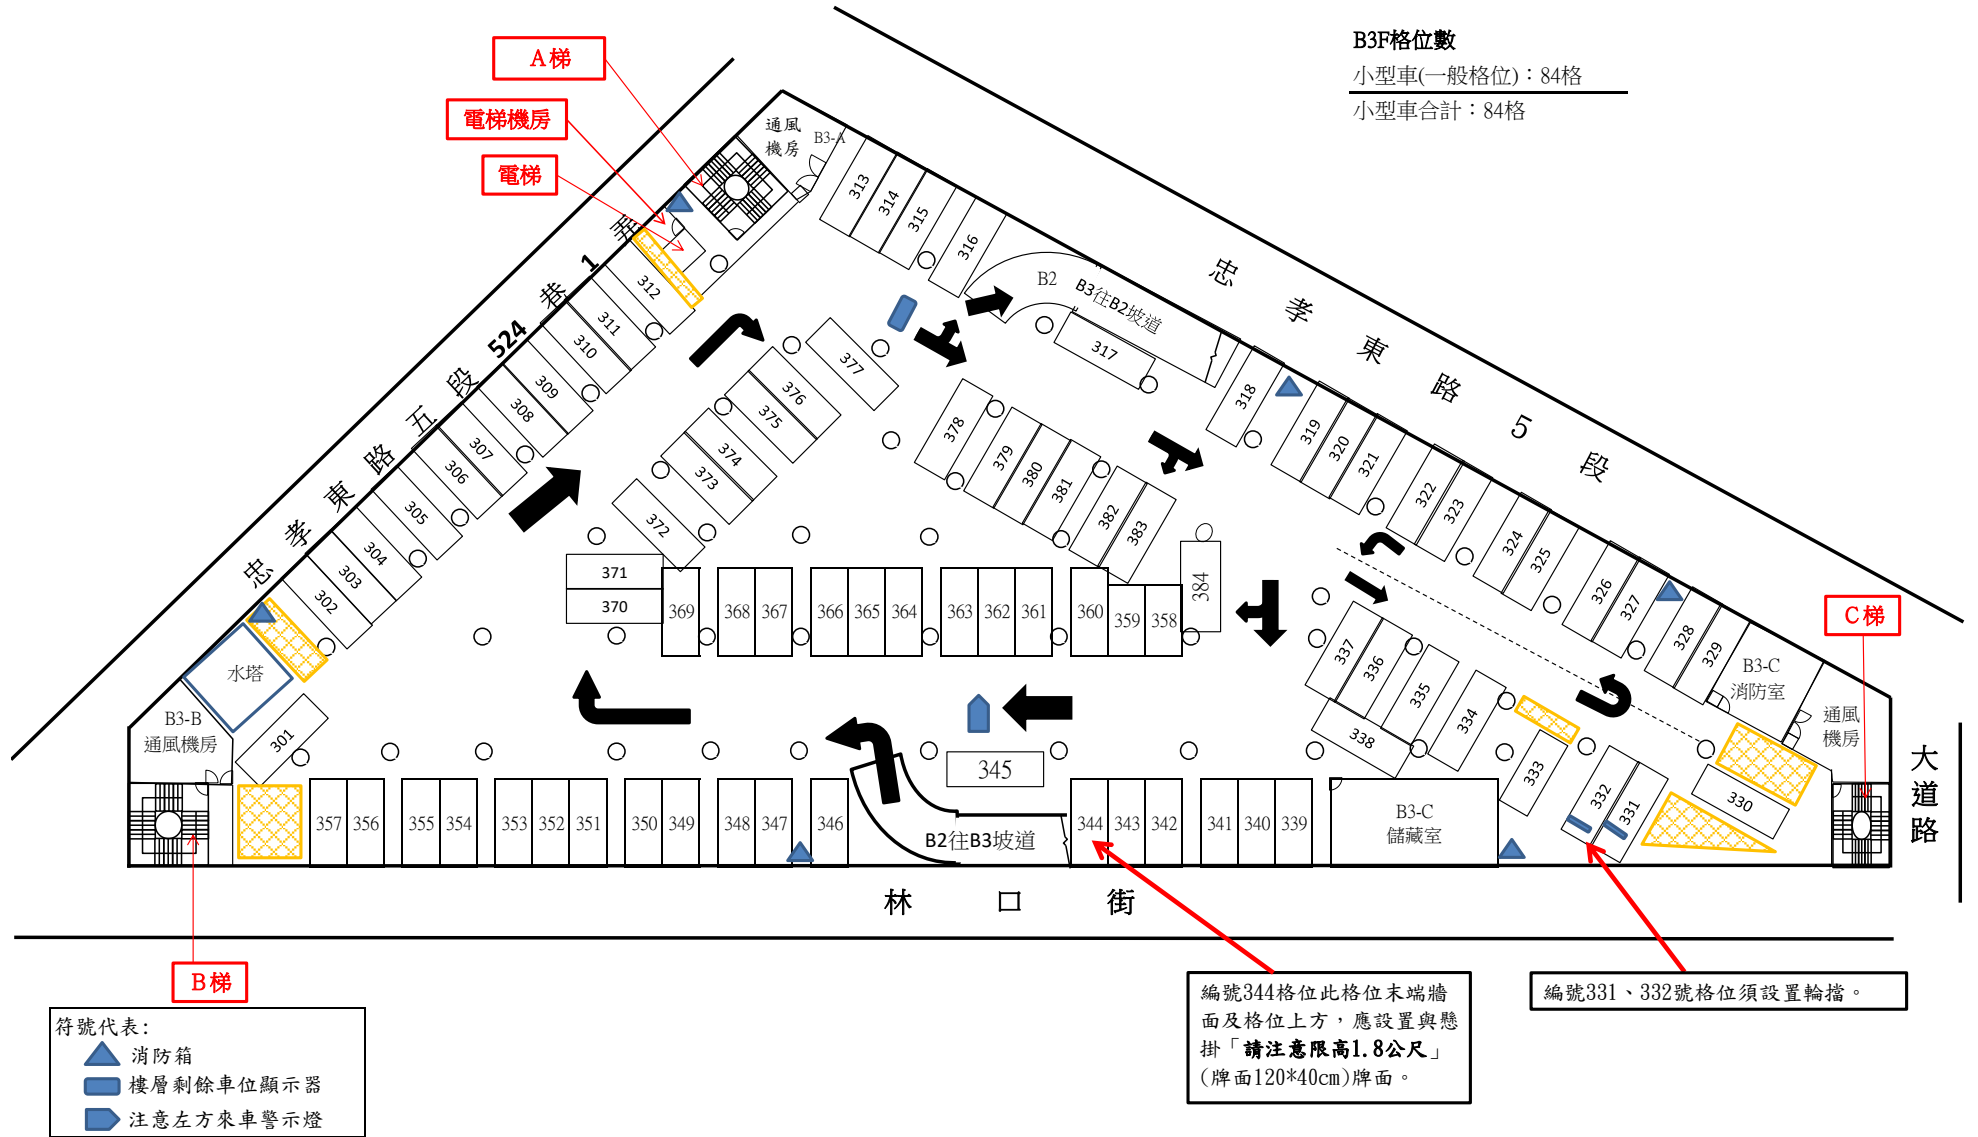

春光公園地下停車場B 1 F 示意圖(調整後現況示意圖)

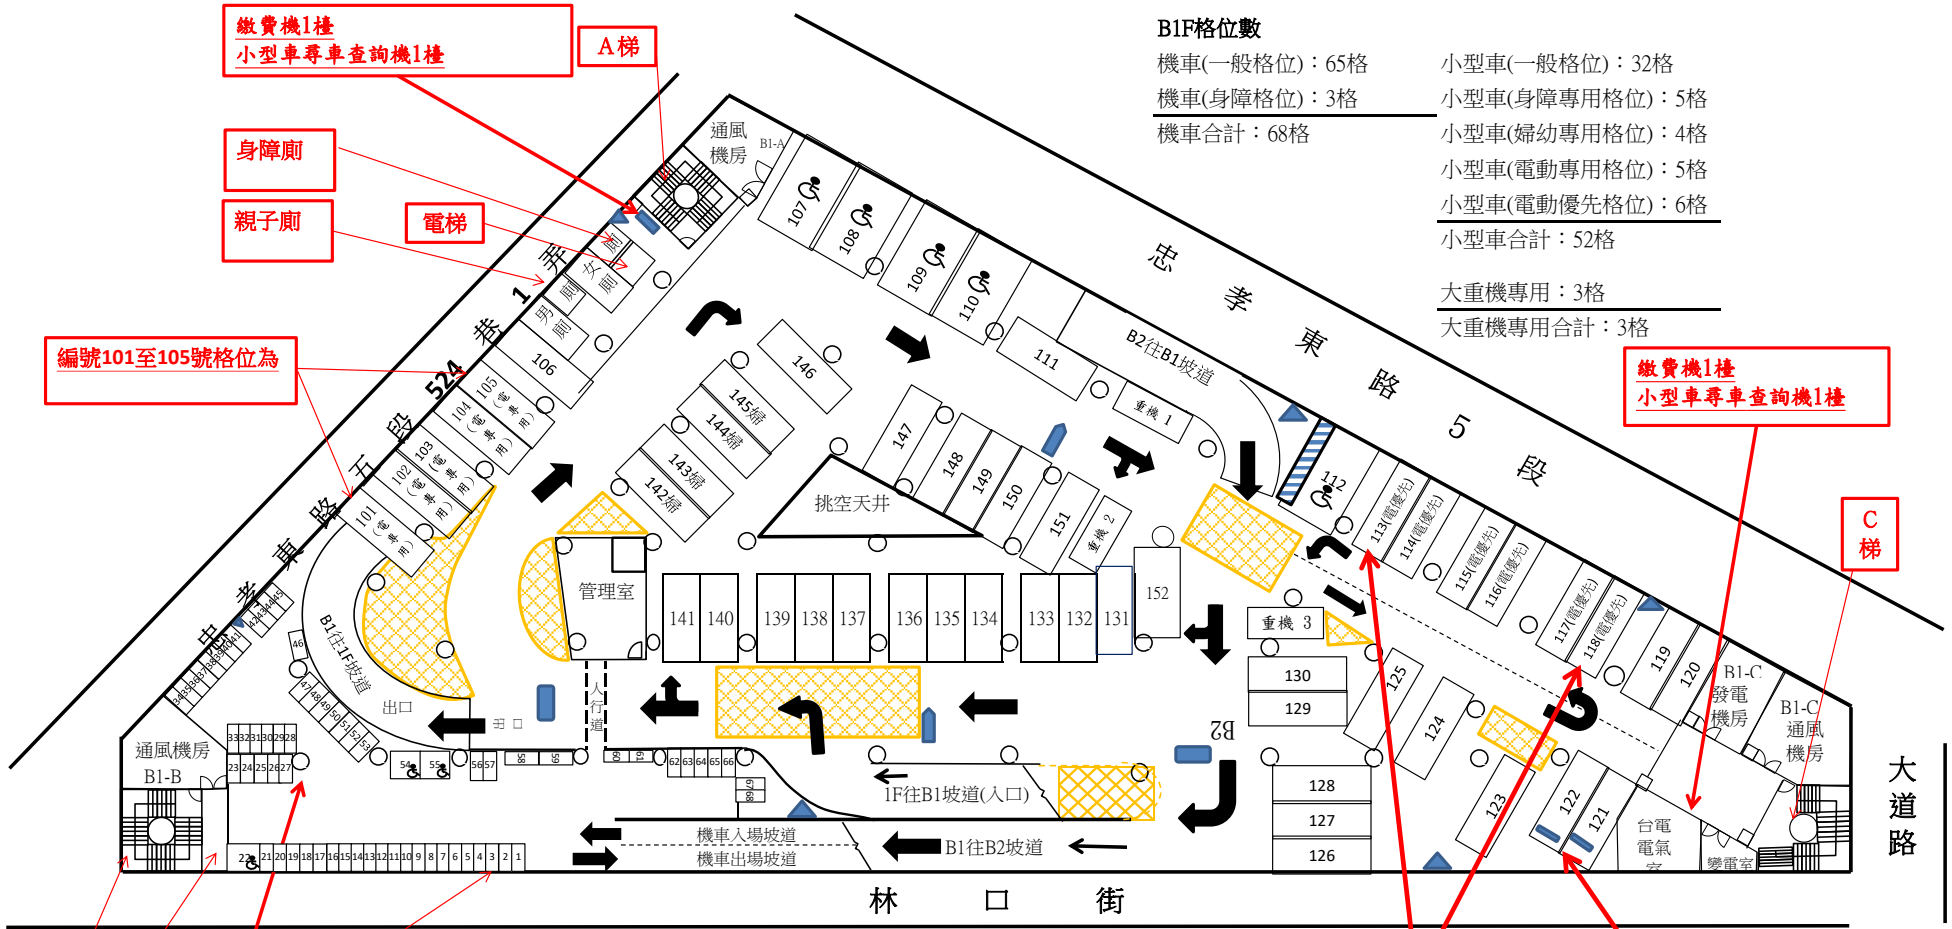

B1F格位數

機車(一般格位)：65格	小型車(一般格位)：32格
機車(身障格位)：3格	小型車(身障專用格位)：5格
機車合計：68格	小型車(婦幼專用格位)：4格
	小型車(電動專用格位)：5格
	小型車(電動優先格位)：6格
	小型車合計：52格
	大重機專用：3格
	大重機專用合計：3格

編號101至105號格位為

繳費機1棧
小型車尋車查詢機1棧

B梯

gogoro充電站

電動機車充電格
(16~17)

繳費機1棧(設置於
66~68號格位附近適當
處)

備註(6個月內):
1、機車地下1層出入口處現有柵欄機中島須打除,並於設置柵欄機時,保留雙向車道淨寬須分別達180cm。
2、機車區格位配置及格位編號應依「春光公園地下停車場B 1 F 示意圖(調整後現況圖)」設置,並配合調整牌面位置。

備註(2個月內):
編號113至118號格位應增設為電動車優先格位,並設置充電格設備及優先格位牌面。

編號121、122號格位須設置輪擋。

符號代表:

- 消防箱
- 樓層剩餘車位顯示器
- 注意左方來車警示燈