

建國計程車服務站監視器設置地點

CAM 序號	設置地點	備註
1	入口向南方向	
2	出口向北方向	
3	車道出入口方向	
4	桌球室旁橋墩上往男廁浴室方向	
5	桌球室前往北神桌方向	
6	工會門口往北	
7	神桌前往東	
8	工會閱覽室神桌旁	
9	垃圾子車	
10	管理員室上方往殘障車格	
11	休息室上方往票亭方向	
12	入口右側橋墩上往管理員室方向	
13	休息室旁電話亭空地	
14	閱覽室全景	
15	閱覽室後段	
16	工會辦公室 1	
17	桌球室	
18	入口右側人行道	
19	神桌上向往西馬路方向	
20	休息室前橋墩上往入口右側車格	
21	桌球室旁橋墩上往出入口方向	
22	管理員室 1	
23	管理員室 2	
24	休息室 1	
25	休息室 2	
26	工會辦公室 2	
27	二樓最後段左柱上朝忠孝東路方向	
28	子車旁橋柱上往花園方向	
29	站內中間人行道往東方向	
30	入口右側中段朝斜坡方向	
31	中段柱子上往西南方向	
32	倉庫前轉角	
33	倉庫後方消防設備轉角	
34	倉庫後方出口往斜坡方向	

35	人行道旁柱子上往發電機房方向	
36	站內中間人行道往西方向	
39	東側人行道旁柱子上往桌球室後方	
40	東側前段柱子上往東方向車格	
41	桌球室旁柱子上往花園方向	
42	西側柱子上往西馬路人行道	
43	東側柱子上往東馬路人行道	
44	浴室旁洗手台前	
45	票亭後方西側柱子上朝中段車道	
46	二樓斜坡西側柱上朝出口方向	
47	二樓斜坡東側柱上朝西南方向	
48	二樓中段西側柱上朝流動廁所方向	
49	二樓後段西側柱上朝迴轉處方向	
50	二樓中段東側柱上朝西南方向	
51	二樓前段西側柱上朝東南方向	
52	倉庫前方朝南方向	
53	一樓後段清潔隊牆上朝出口方向	

大直計程車服務站監視器設置地點

CAM 序號	設置地點	備註
1	閱覽室往收票亭(照收票亭全貌)	
2	男廁往後段圍籬	
3	後段圍籬向洗車台	
4	閱覽室上方向北安路中段	
5	閱覽室上方向北安路後段	
6	閱覽室上方向北安路前段	
7	販賣機上方向殘障停車位	
8	閱覽室	
9	閱覽室門口向外	
10	閱覽室外向前方走廊	
11	熱水器間往後方走廊	
12	收票亭內部	
13	收票亭出口車道	
14	收票亭入口車道	
15	販賣機往洗車台	

中山計程車服務站監視器設置地點

CAM 序號	設置地點	備註
1	票亭後方立桿照出口	
2	票亭後方立桿照入口	
3	票亭內部	
4	花園建築物牆上往出口	
5	票亭往內	
6	花園圍牆中間往出入口	
7	販賣機上方往男廁及殘障車位	
8	大門上方往花園方向販賣機	
9	廁所邊圍牆往休息站門口通道	
10	門口電箱上方往美術館圍牆	
11	販賣機上方往中間兩排停車格	
12	販賣機上方往花園圍牆	
13	殘障車位圍牆上往休息站	

門口電箱上方往美術館圍牆

新瑞光計程車服務站監視器設置地點


CAM 序號	設置地點	備註
1	休息室內部往門口	
2	休息室內部	
3	閱覽室內部往門口	
4	閱覽室往大門廁所	
5	閱覽室往電視	
6	閱覽室往管理員室	
7	洗手台	
8	管理員室往門口	
9	大門口	

公館計程車服務站監視器設置地點

CAM 序號	設置地點	備註
1	閱覽室內	
2	閱覽室門口	
3	辦公室門口西側往出口照	
4	票亭往車道入口照	
5	票亭內部	
6	票亭往出口照	
7	廁所門口	
8	辦公室門口東側往出口照	
9	辦公室門口東往門口照	

各站竣工位置說明


【瑞光站 1F 竣工位置說明】

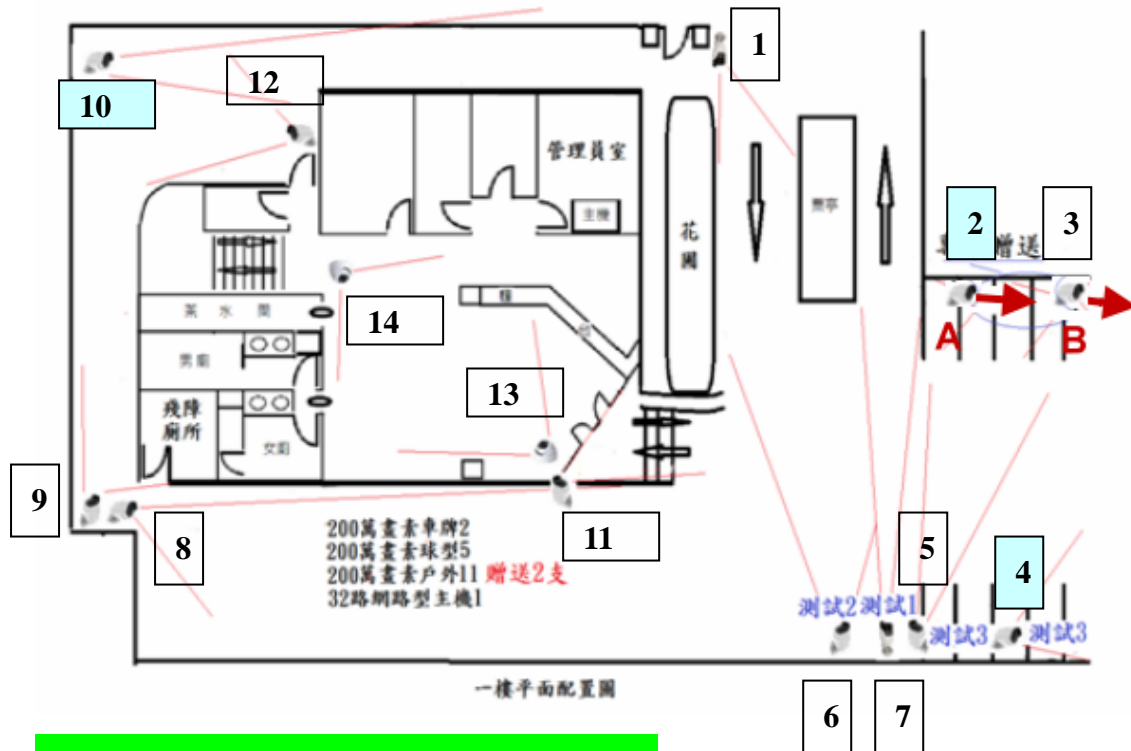

竣工攝影機位置說明(編號)如下：

1. 入口車辨攝影機。
2. 出口右側停車區 1 攝影機。
3. 出口右側停車區 2 攝影機。
4. 入口右側停車區 1 攝影機。
5. 照往出口右側停車區攝影機
6. 票亭全景攝影機。
7. 出口車辨攝影機
8. 後方花園攝影機。
9. 殘障廁所入口攝影機。
10. 出口左側走道攝影機。
11. 室內入口攝影機。
12. 後門攝影機。
13. 室內往廁所攝影機。
14. 室內往門口攝影機。

【瑞光站 2F 竣工位置說明】

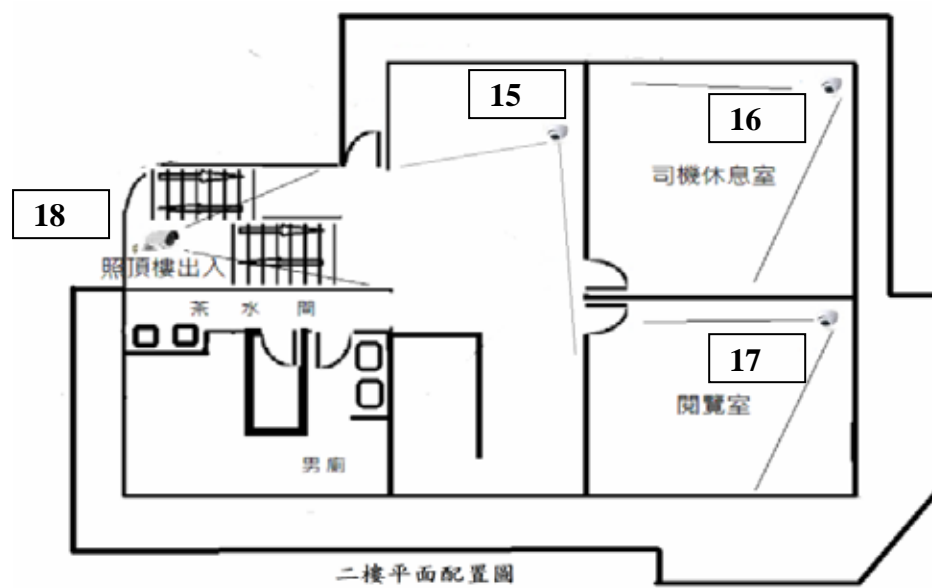

竣工攝影機位置說明(編號)如下：

15. 服務站 2F 大廳攝影機。
16. 司機休息室攝影機。
17. 閱覽室攝影機。
18. 樓梯出入口攝影機。