

文昌宮前至錦西街間 綠地規劃說明會


開會日期：109年6月29日

議程：

- 一、改造方案調整後簡報。
- 二、提問與回答。
- 三、散會。

一、綠地規劃研議後方案

- (一)草地全區保留，草地內步道保留(包含平面步道及上登土丘步道)，草地面積維持不變(2,635m²)。
- (二)公園內所有喬木保留，並針對舊樹穴填平區域補植喬木，計有8株。
- (三)維持綠帶完整性，遊具區域取消設置。

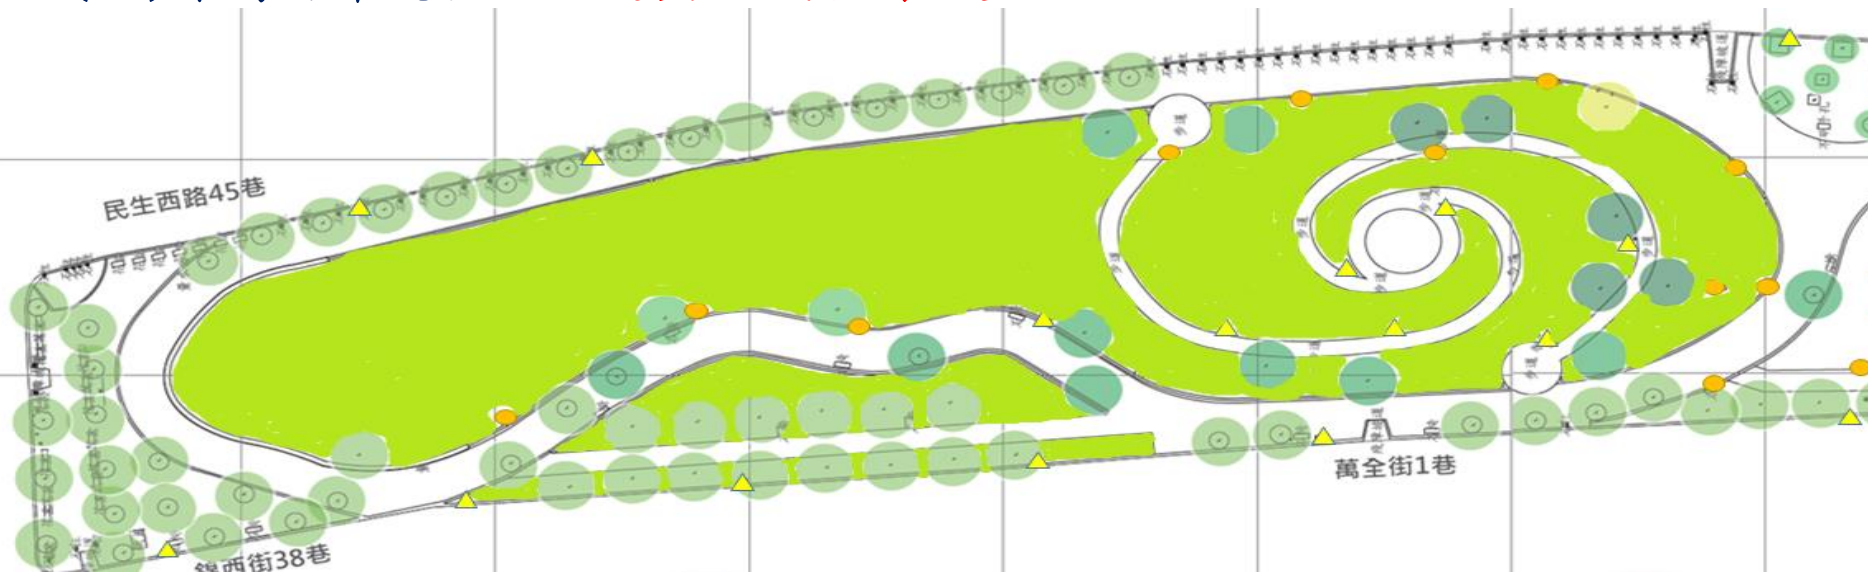


一、綠地規劃研議後方案

樹穴：獨立樹穴調整尺寸大小至1.5米~2米。
連續性種植之喬木調整為帶狀樹穴



獨立樹穴依現況調整加大

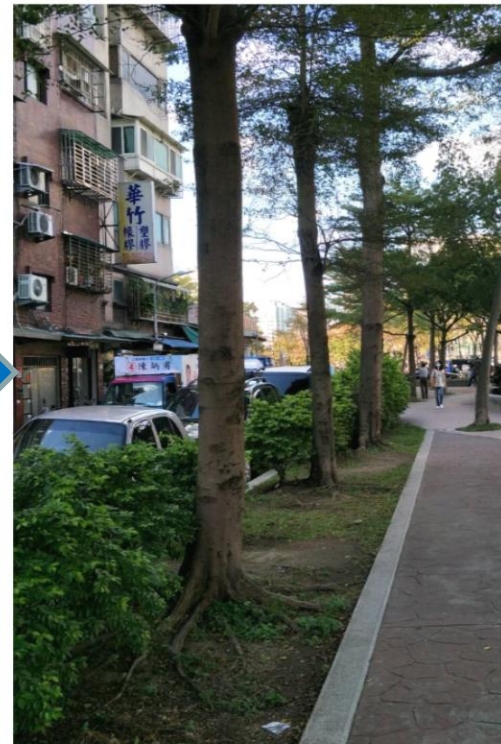

調整為帶狀樹穴

一、綠地規劃研議後方案

樹穴：舊樹穴填平區域補植喬木，計有8株。

錦



民生西路45巷

西

街




錦西街38巷

萬全街1巷



二、現況待改善項目-第1區

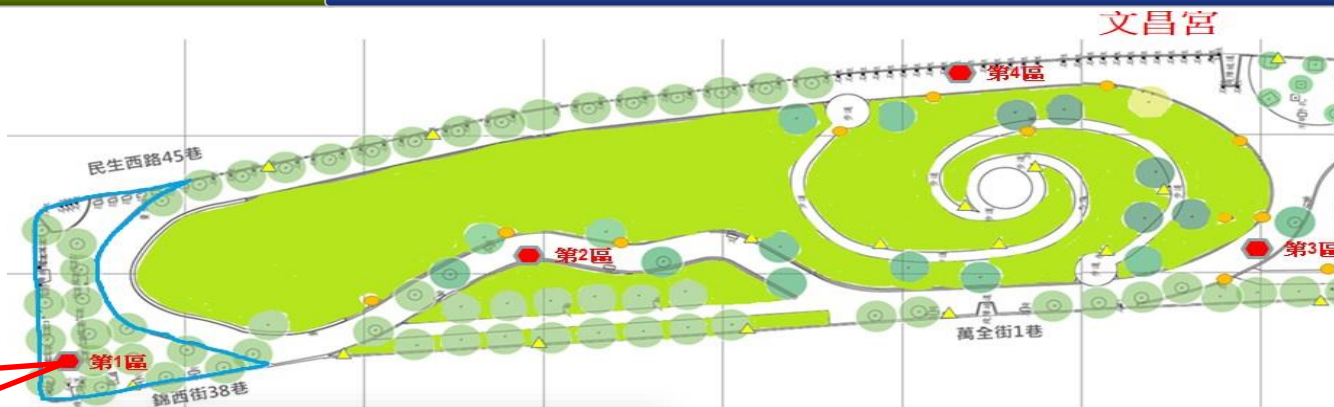


第1區



與環形步道交界處破損嚴重隆起

二、現況待改善項目-第1區

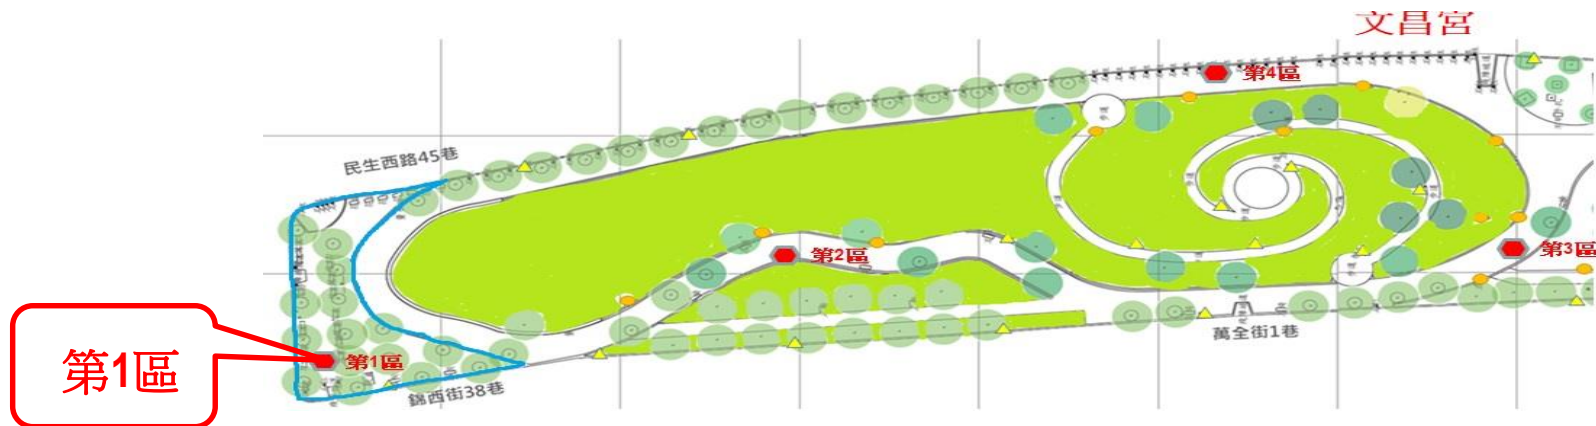

壓花地坪伸縮縫整條隆起不平 樹穴盤根情形嚴重，邊緣破裂隆起不平

二、現況待改善項目-第2區






舊樹穴填平後造成隆起及破損



路緣斬石收邊隆起不平及破損


二、現況待改善項目-第2區

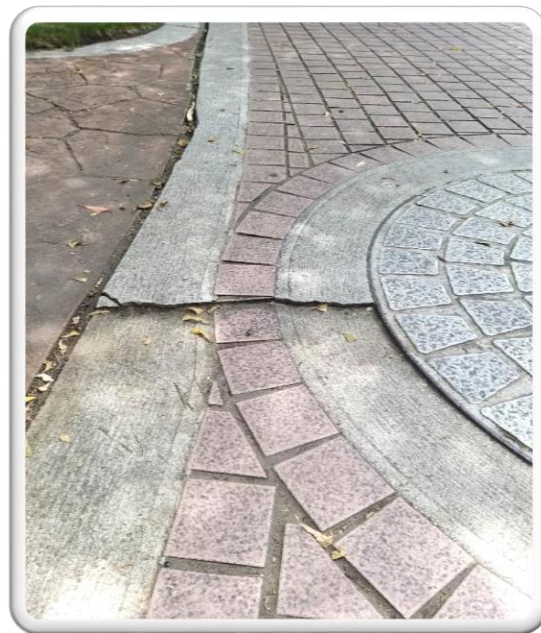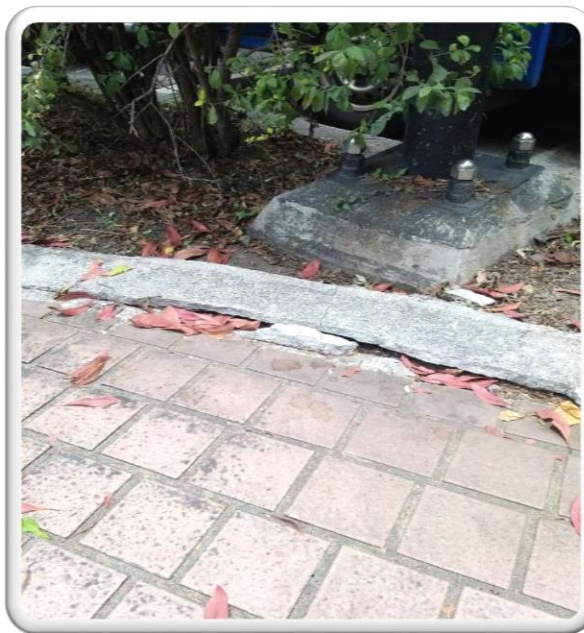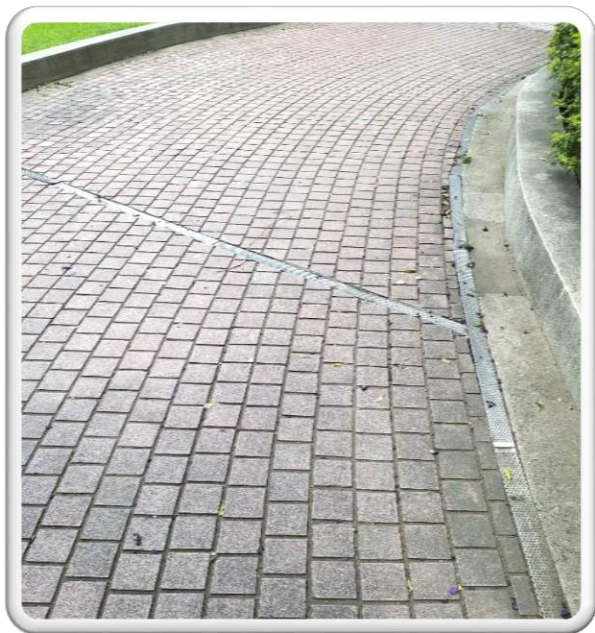


有積水情形需做截水導水細溝 路緣斬石收邊隆起不平及破損

地坪隆起及破損


二、現況待改善項目-第2區

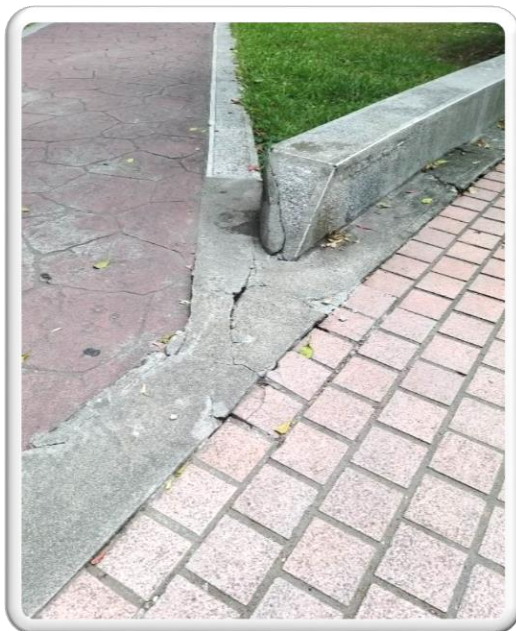

兩步道會合處破損

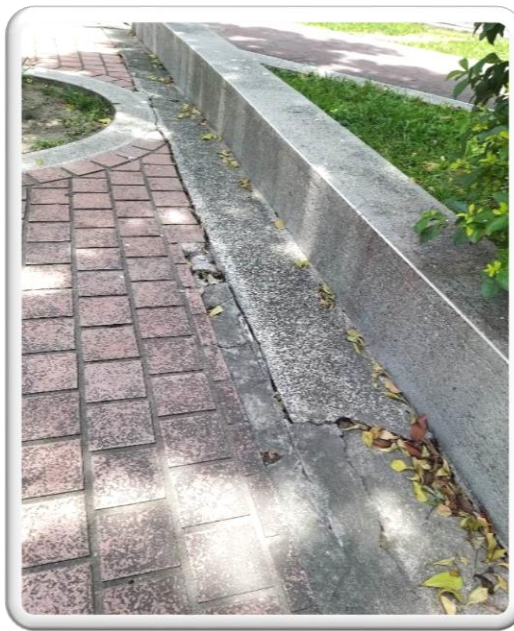


路緣斬石收邊隆起不平及破損

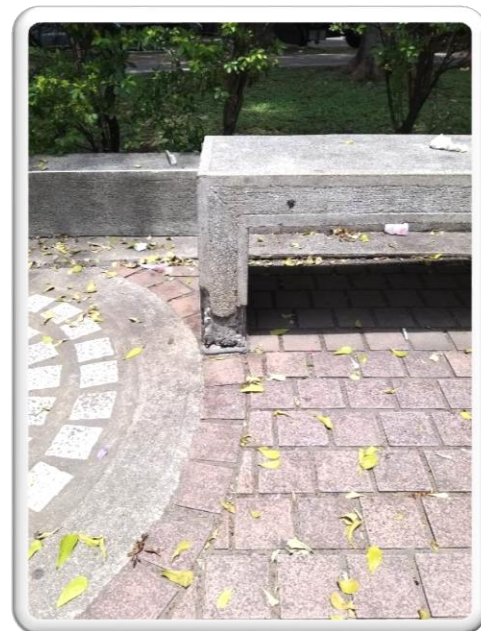




斬石座椅已破損

二、現況待改善項目-第3區

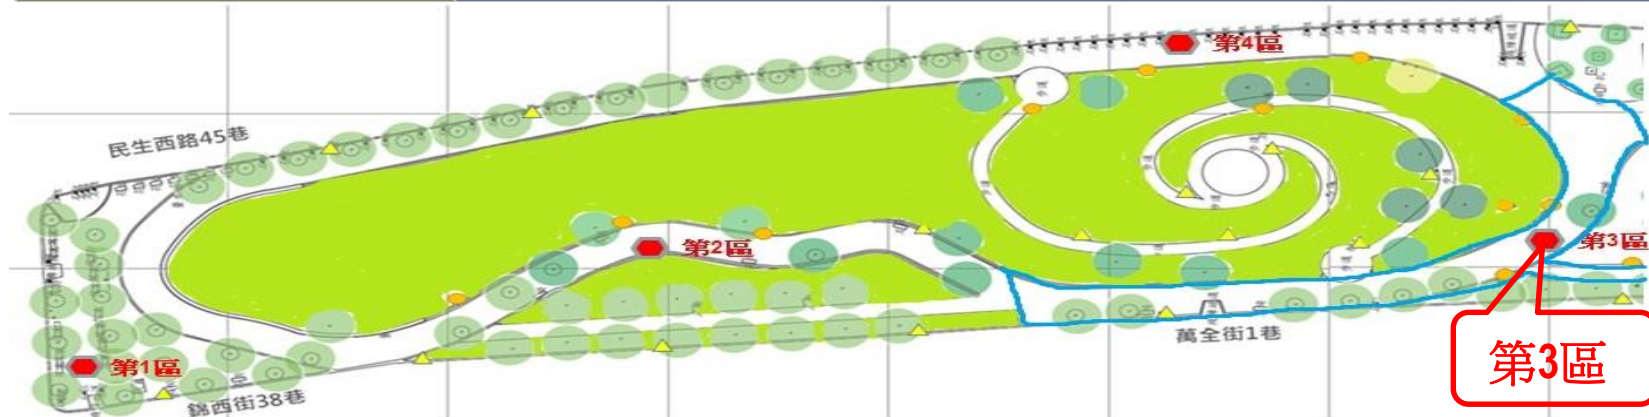


樹穴盤根造成地坪隆起

二、現況待改善項目-第3區

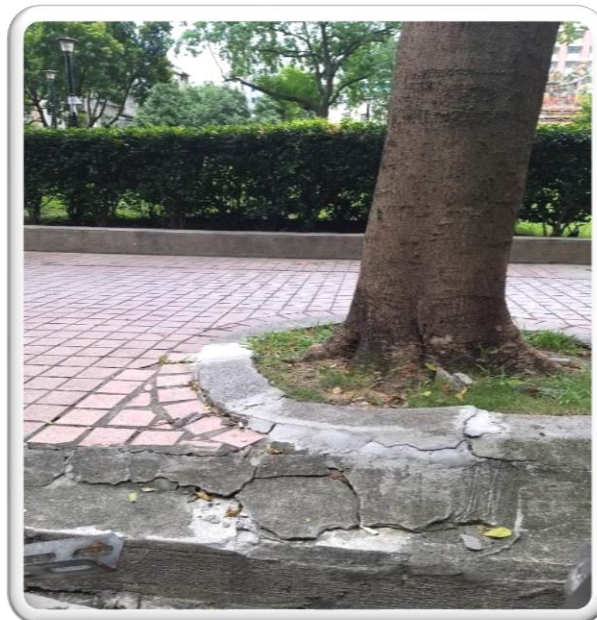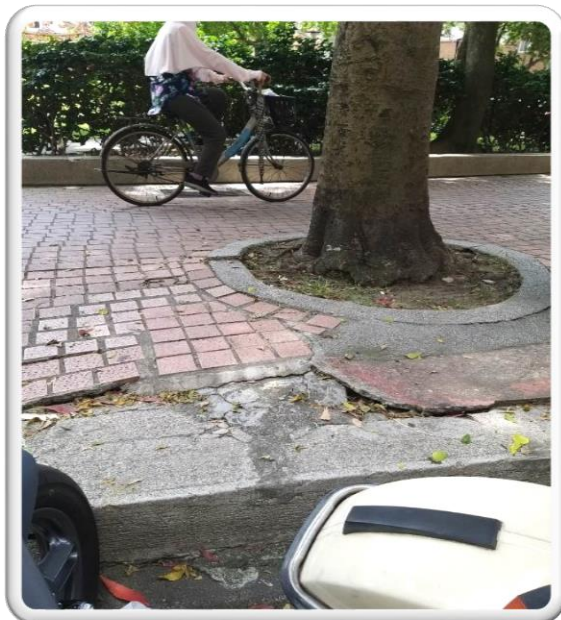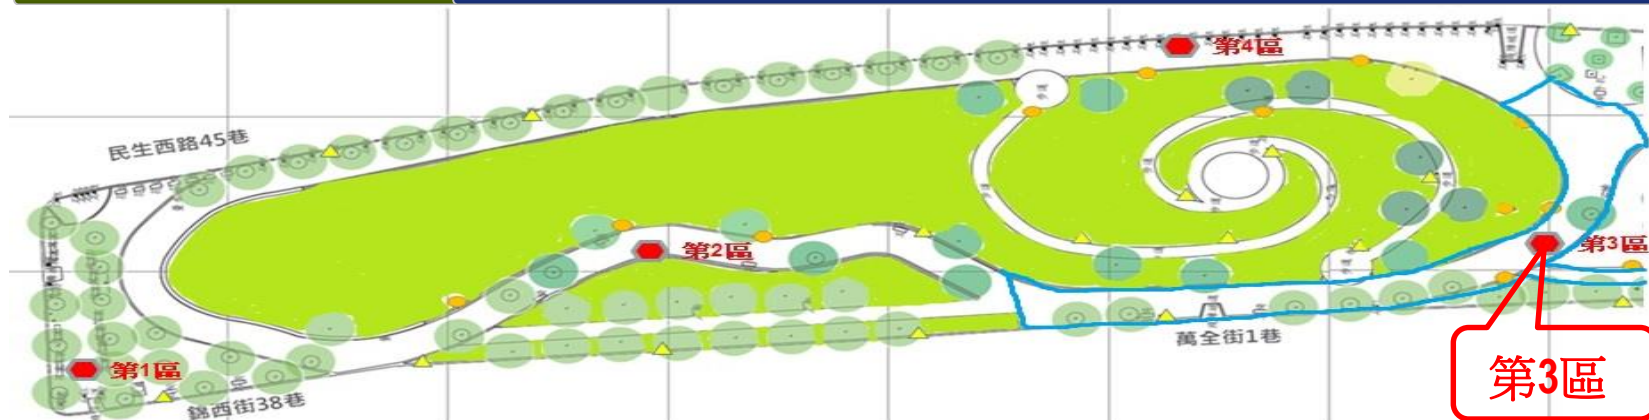

樹穴盤根造成地坪隆起

二、現況待改善項目-第3區

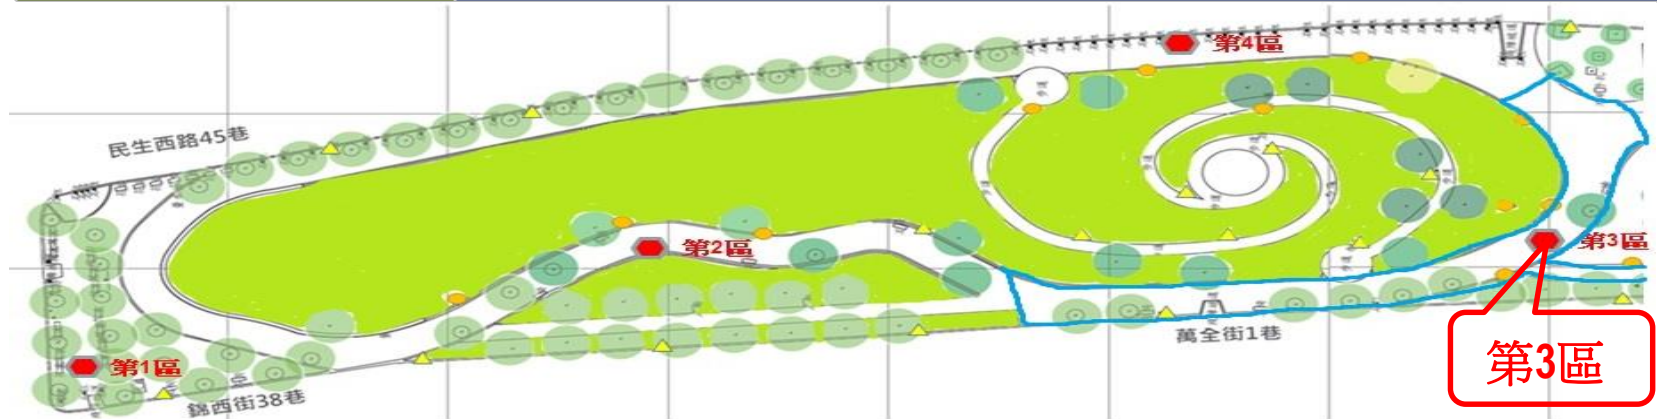


樹穴盤根造成地坪隆起



水溝外地坪隆起

二、現況待改善項目-第3區

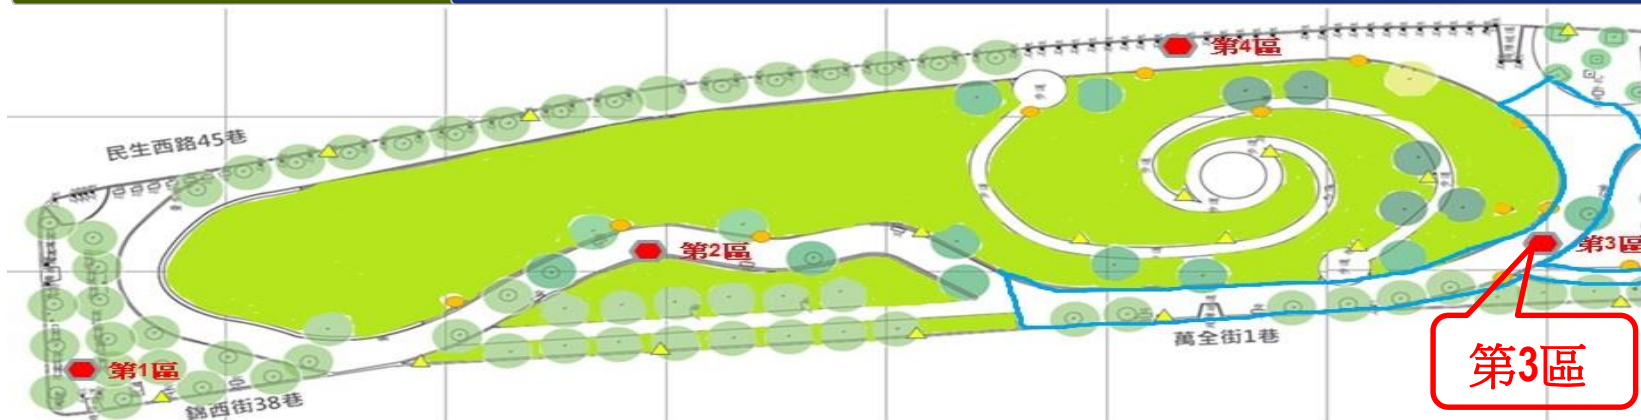


水溝外地坪隆起




伸縮縫交接處隆起破裂

二、現況待改善項目-第4區

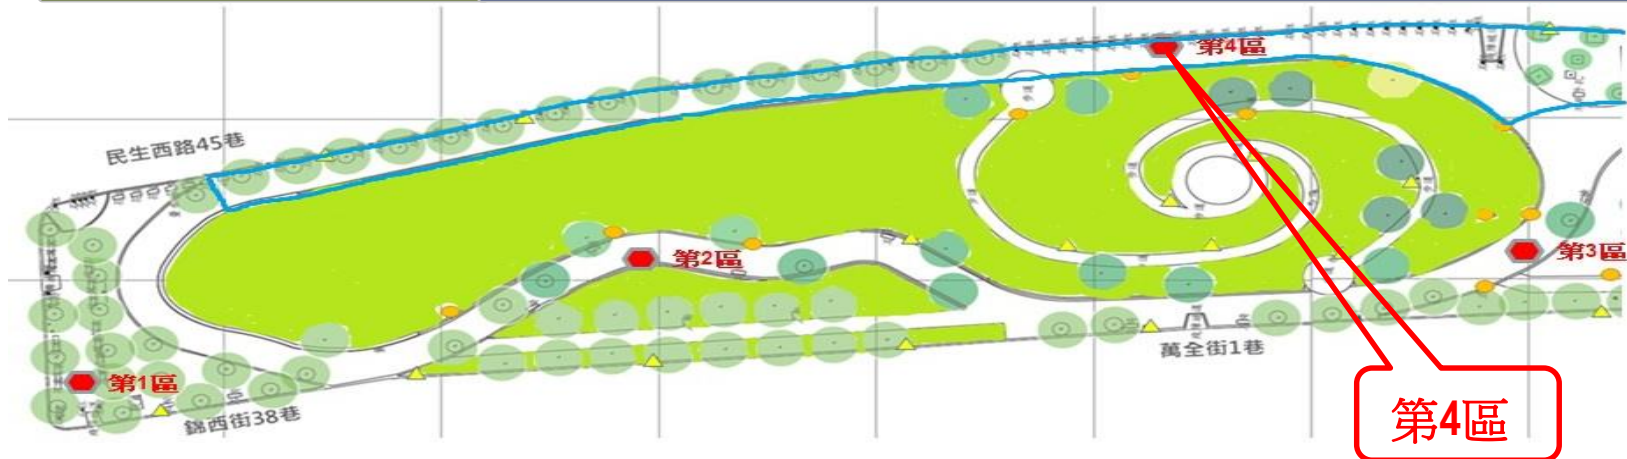

紀念銅像周邊地坪隆起


二、現況待改善項目-第4區

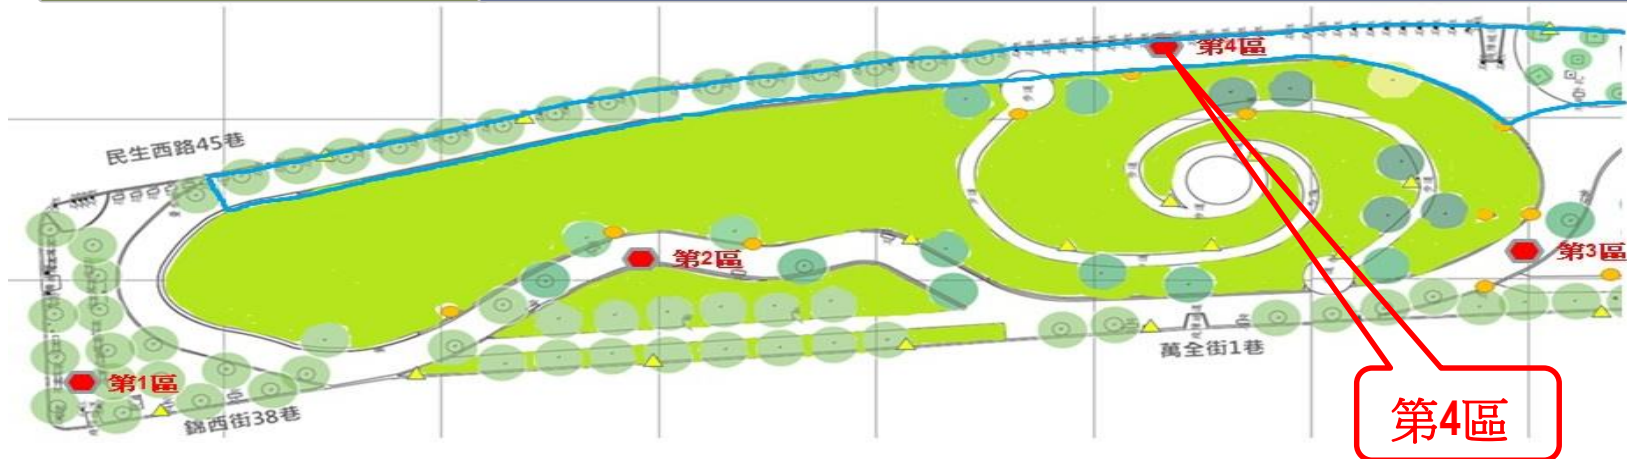

樹穴盤根造成地坪隆起

三、改善方案

步道鋪面全面更新：錦西街地坪鋪面為**石紋磚(30*60cm)**。
環狀步道，施作**透水鋪面**。

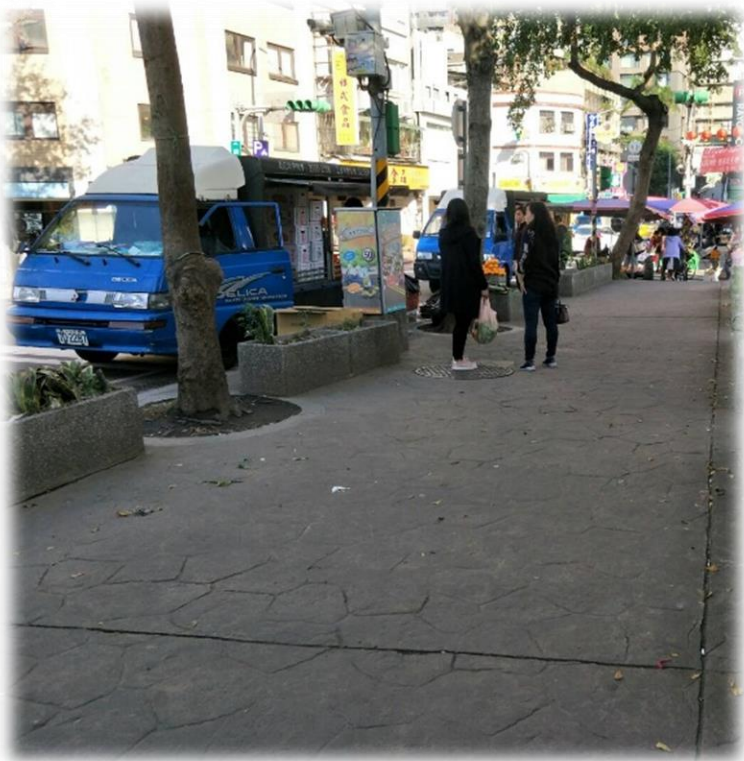


錦西街口人行道(以地磚施作)



環狀步道 (以透水鋪面)

現況待改善項目-高施傳義士、變電箱

高施傳義士紀念碑：原地保留，周邊整修。
台電變電箱：以塑木圍籬搭配花圃施作。


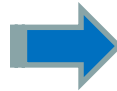


四、民生西路45巷沿線規劃方案


改善方案：

- (一)原綠籬及欄杆取消，現場巷道緣石至喬木樹穴間
敲除後改種植低矮灌木及植草。
- (二)廣設無障礙坡道及樓梯，便利公園及巷道間進出
，共計增設2處坡道及4座樓梯。

四、民生西路45巷沿線規劃方案

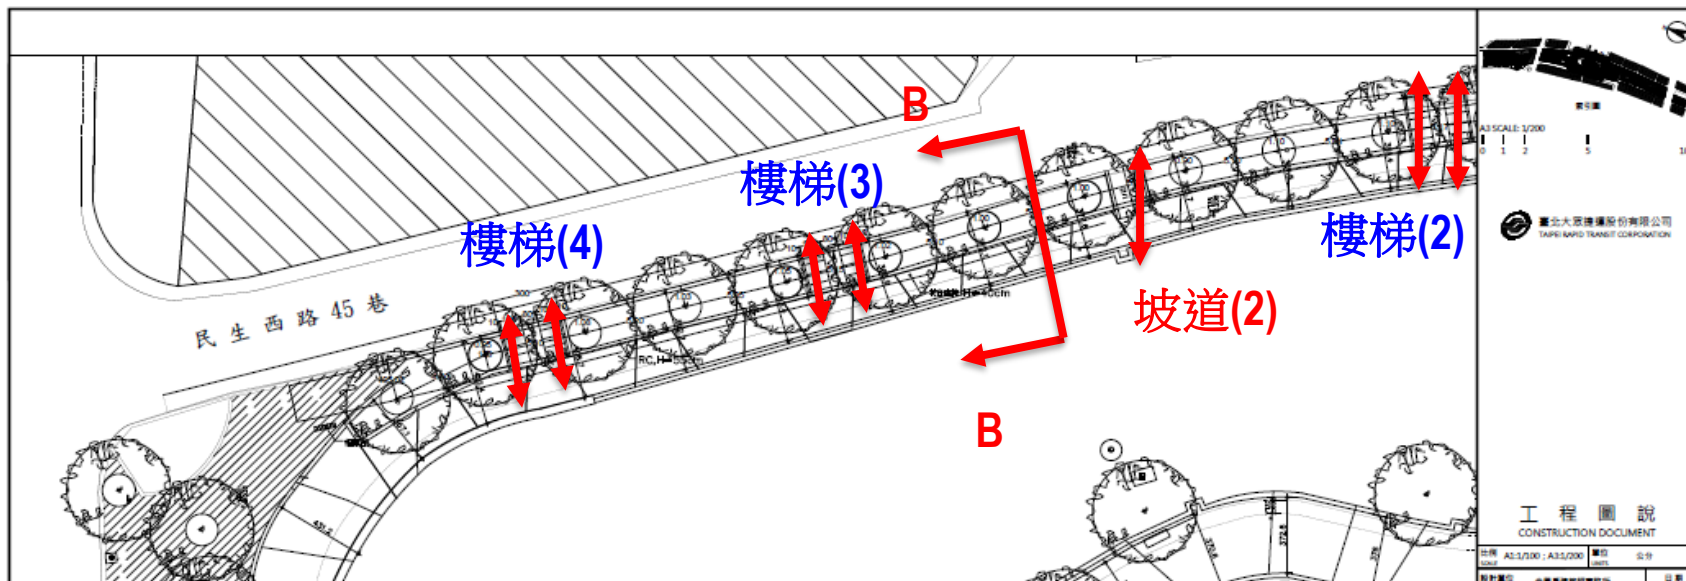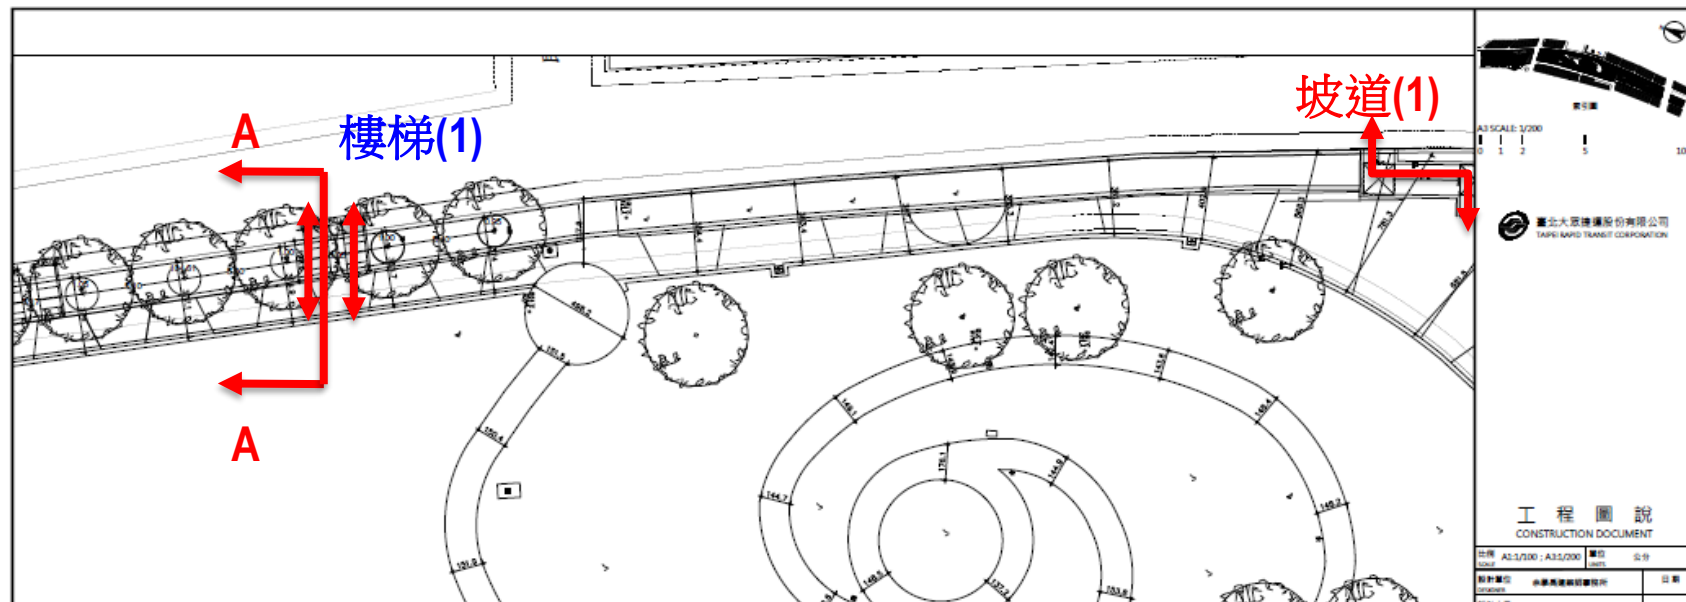


四、民生西路45巷沿線規劃方案

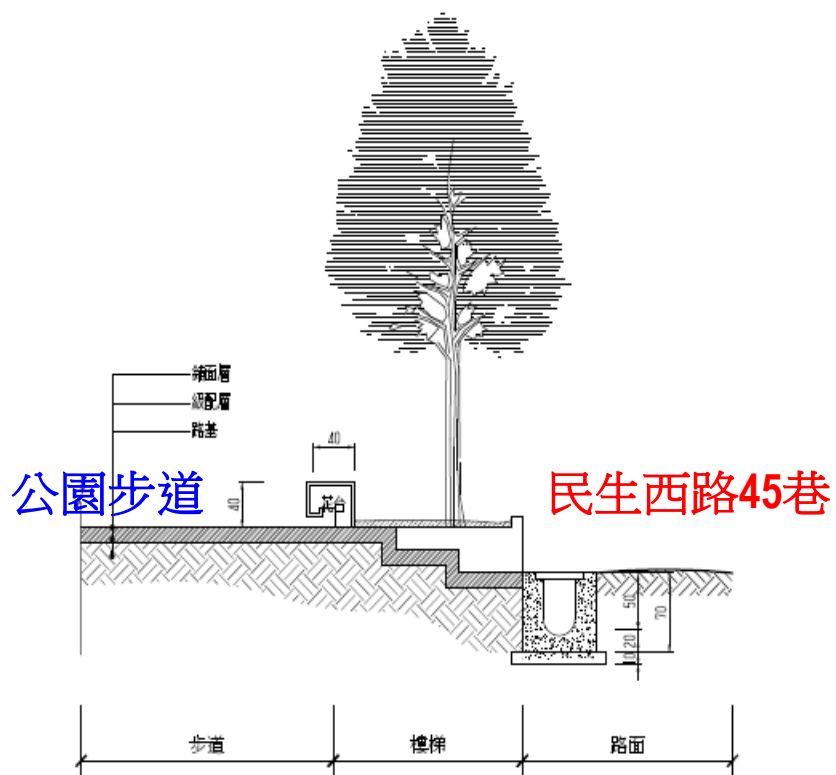

AA剖面圖

● 步道材質為透水鋪面

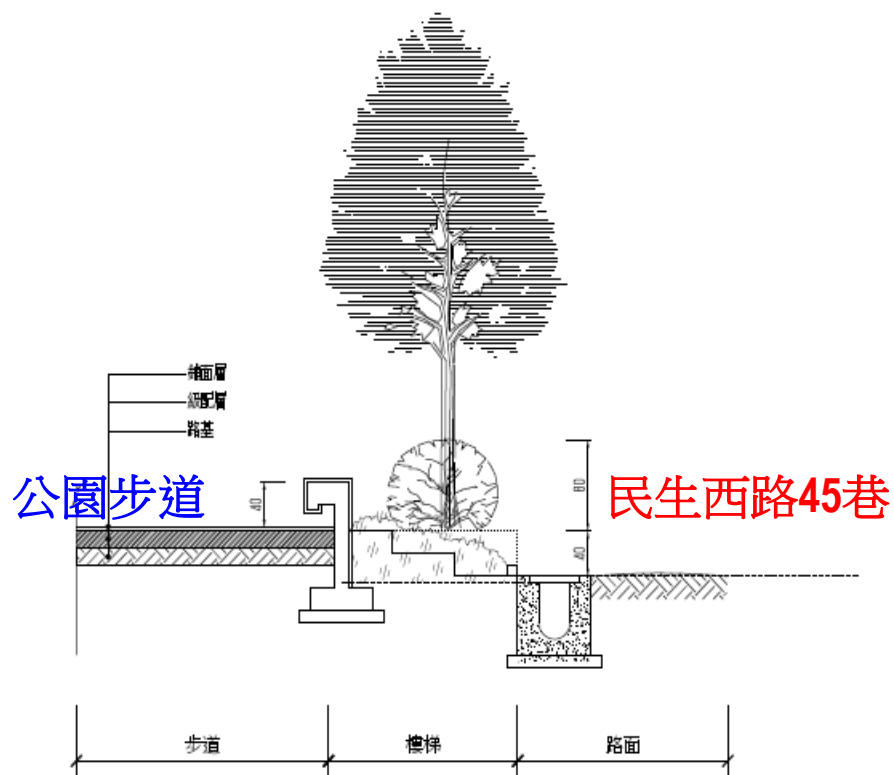

BB剖面圖

謝謝聆聽!

