

# 110 年度臺北市羅斯福路公車專用道工程 施 工 說 明 會

時間：110年5月11日(星期二)18：30~20：30

地點：臺北市道路管線暨資訊中心 B1樓(臺北市中正區和平西路一段59號)

※ 防疫期間請配戴口罩入場；現場備有飲水機，請自備隨身水杯※



時間	活動內容
18：30-19：00	開放進場
19：00-19：05	介紹嘉賓及主辦機關致詞
19：05-19：30	施工廠商說明
19：30-20：25	Q&A 討論說明
20：25-20：30	總結


## 會場交通資訊：

1. 捷運古亭站8號出口沿和平西路1段，行經南昌公園步行約3分鐘。
2. 搭乘公車「241」、「243」、「706」至「南福板溪(南昌公園)」站後沿和平西路1段步行約2分鐘。
3. 停車場：安婷停車場中正場(和平西路一段20號B1)、中興嘟嘟房(牯嶺街101號)。

## 施工範圍：羅斯福路(寧波東/西街到和平東/西路)

### 施工影響及配套措施：

1. 劃設紅線禁止臨時停車及取消路側機車格，另將設置機車彎供停車。
2. 本市聯營公車「潮州街口」站取消，請往北步行約190m至「羅斯福寧波街口」站搭乘。
3. 道路銑鋪階段將封閉單側道路，調撥對向車道供雙向通行。
4. 本案完工後新增公車專用道站位 ①②「羅斯福潮州街口站」及 ③「捷運古亭站(羅斯福)」，另將併同取消路側公車站(羅斯福寧波街口站、潮州街口站及福州街口站)。

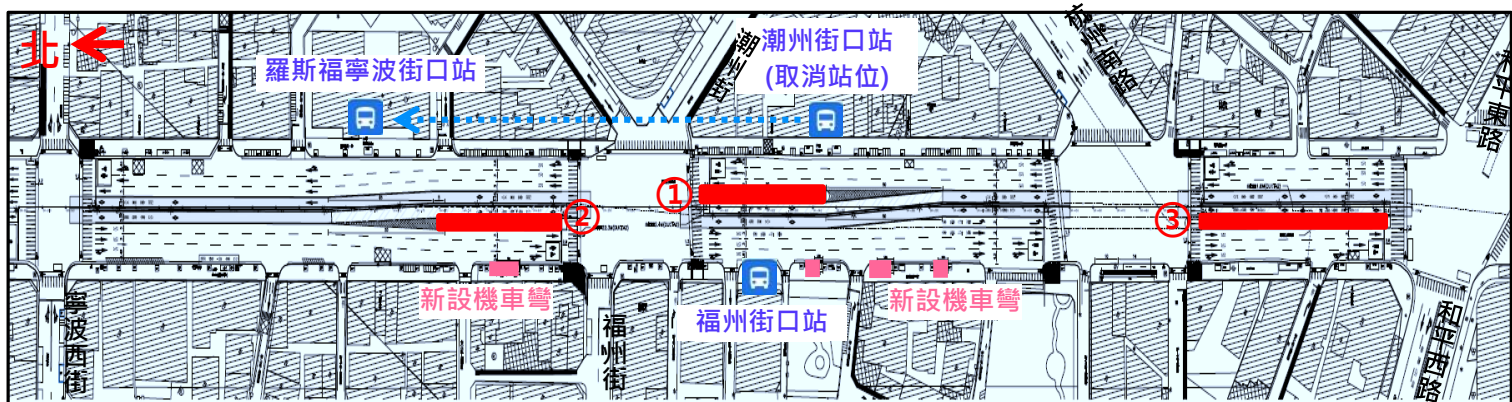

主辦機關：臺北市交通管制工程處 02-27599741#7210