

大巨蛋

遠雄巨蛋事業股份有限公司 函



地址：110 臺北市信義區松高路 1 號 22 樓
聯絡人：浦中仁
聯絡電話：(02)2768-5660
E-mail：B4284@farglory.com.tw

11008

臺北市南京東路 4 段 10 號

受文者：臺北市政府體育局

發文日期：104 年 5 月 18 日

發文字號：遠巨字第 1040143 號

速別：普通

密等及解密條件：普通

附件：1. 巨蛋區 B4F 及 B5F 底板分區混凝土澆置時程 (附件一)。
2. 旅辦區底板分區施工時程 (附件二)。

主旨：有關大巨蛋工程地下結構物施工監督小組之指示事項辦理結果，詳如說明函請備查。

說明：

- 一、依 貴局 104 年 5 月 12 日北市體設字第 10431580700 號函轉市府捷運工程局 104 年 5 月 8 日北市捷授東字第 104601080000 號函辦理。
- 二、捷運局來函要求改善方案如下述：
 1. 前於地下室 B3 開挖施工時發現部分監測值異常暫停開挖，經檢討後調整 B4F & B5F 開挖計畫並增加補強計畫，業經體育局 103 年 11 月 7 日邀請各單位及相關委員審視同意在案，目前已依補強計畫內容增加支撐、剪力牆進行補強施工完畢並恢復地下室之開挖作業。
 2. 104 年 4 月 25 日起，經與市府督導小組討論決議，緊鄰捷運側基礎版施工方式調整為：
 - (1) PC 強度由 2000PSI 提高到 4000PSI。
 - (2) 基礎版強度由 4000PSI 提高為 5000PSI。
 - (3) 緊急區原排定進度為 20~30 天，調整為 24 小時趕工縮短為 8~10 天。
 - (4) 捷運隧道監測頻率由每週兩次提高為每日觀測。目前執行中。
- 三、整體筏基施工進度，經檢討最後完成時間 104 年 8 月 26 提前至 104 年 8 月 15 日。併同鄰捷運側之東側交界及西側交界進度時程調整修正如後(附

預定結案日： 05/27

臺北市政府體育局 104.05.19



MCAA10430571400

件一)。

四、旅辦區 B-2 分區版塊及施工時程調整，如(附件二)。

五、松菸側之內扶壁巨蛋區皆拆除，旅辦區將依其指示擬採用低震動之機具施作。

六、另有關捷運板南線隧道之修繕計畫，目前各項監測數據都趨向較為穩定，俟 FS 版完成預定於 104 年 7 月 15 日提送審查，預定於 104 年 8 月 15 日進場修繕。

正本：臺北市政府體育局

副本：臺北政府市捷運工程局


董事長 趙 藤 雄



B4F樓版預定澆置日期

製表日期 104年5月16日

(附件一) ㄨ

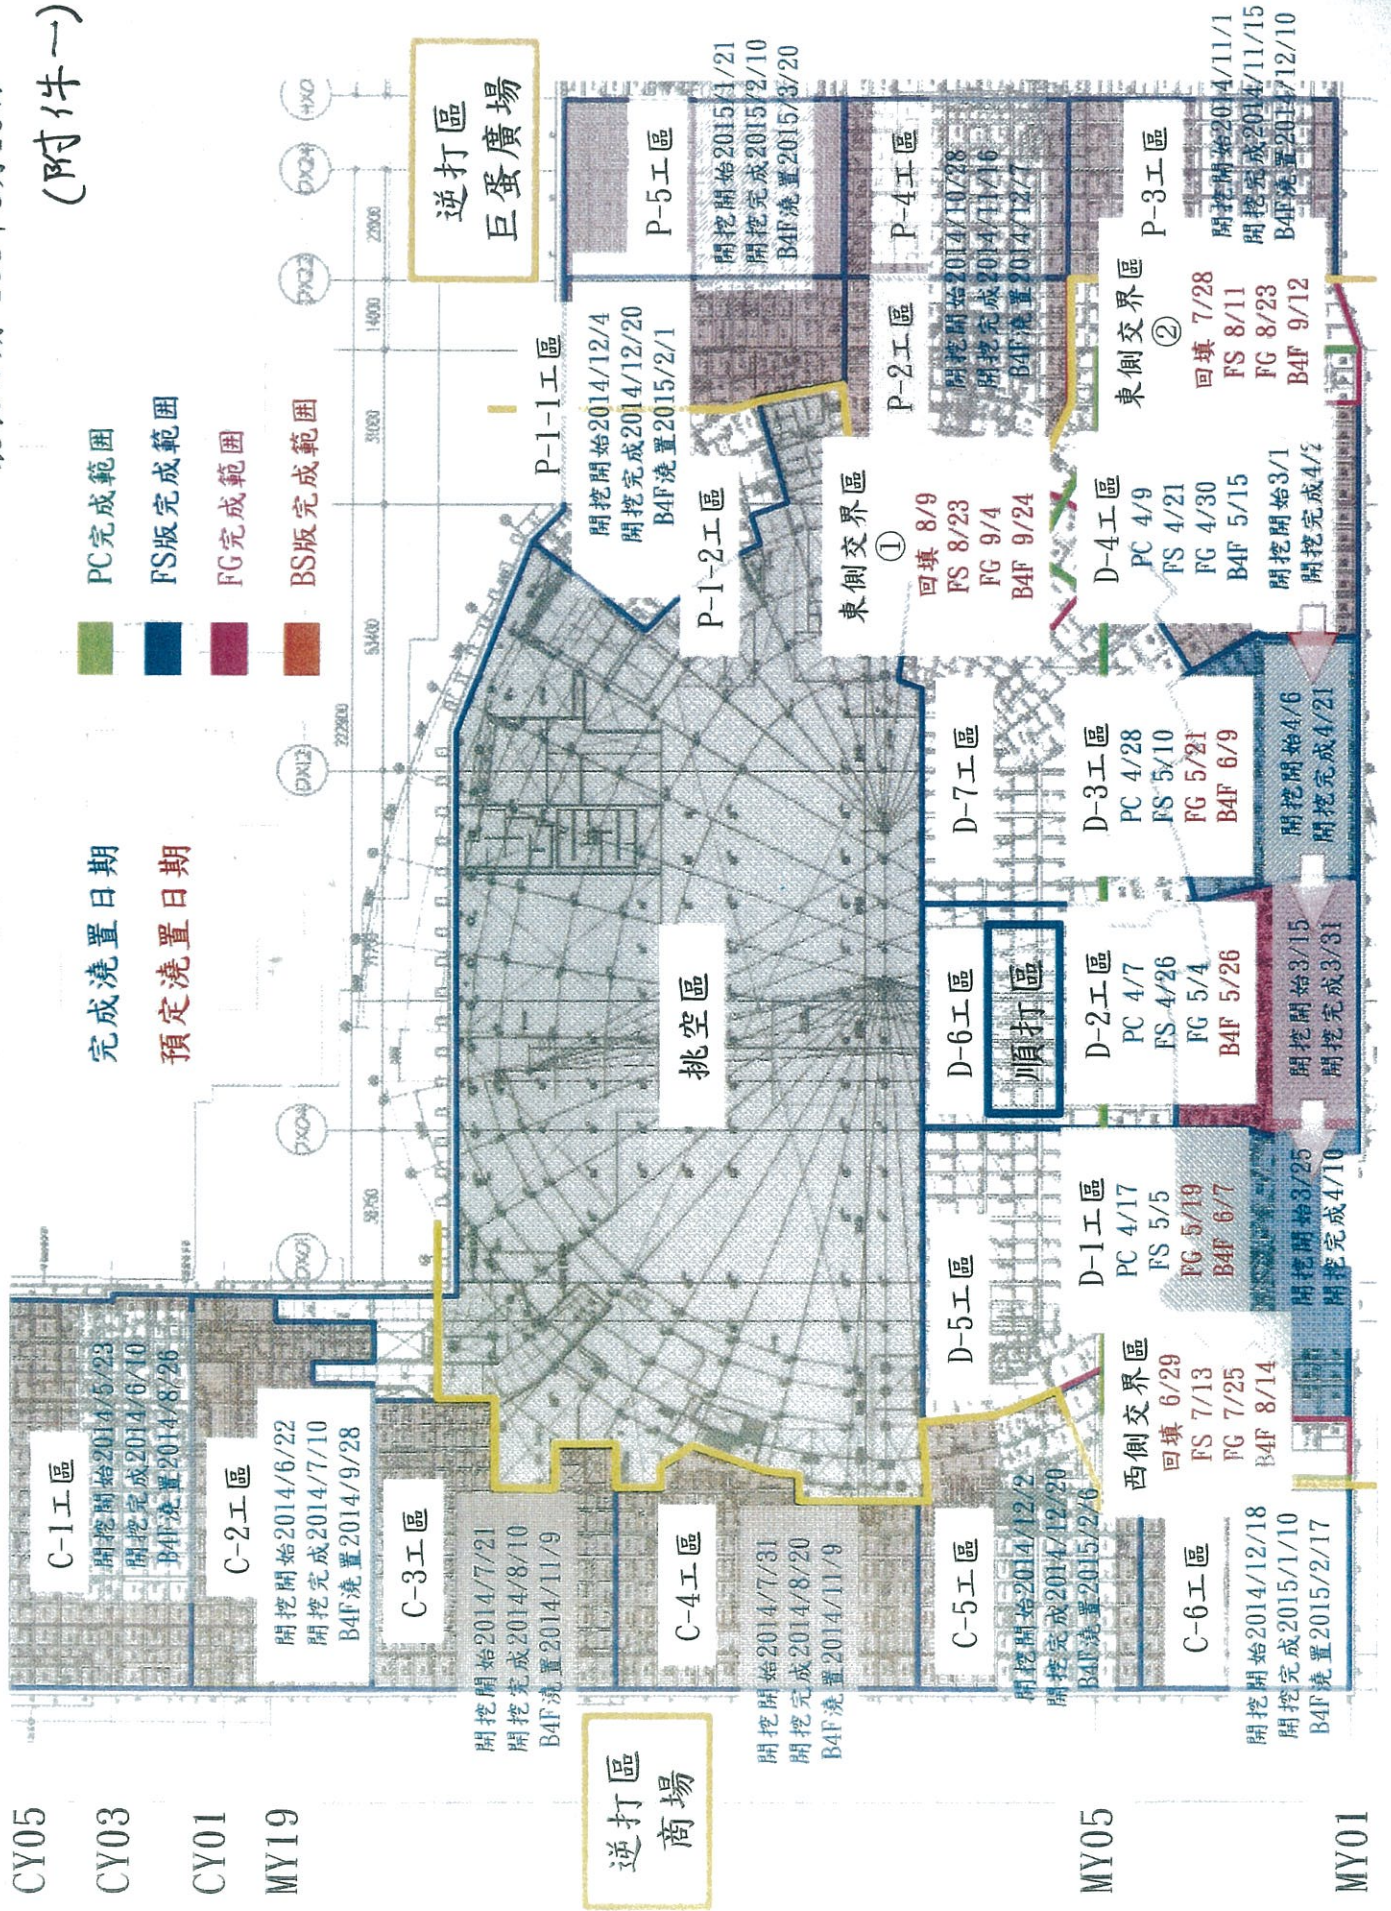

- PC完成範圍
- FS版完成範圍
- FG完成範圍
- BS版完成範圍

完成澆置日期
預定澆置日期

CY05
CY03
CY01
MY19

逆打區 商場

MY05

MY01

逆打區
巨蛋廣場

挑空區

順打區

逆打區
商場

東側交界區
②

東側交界區
①

C-1工區
開挖開始2014/5/23
開挖完成2014/6/10
B4F澆置2014/8/26

C-2工區
開挖開始2014/6/22
開挖完成2014/7/10
B4F澆置2014/9/28

C-3工區
開挖開始2014/7/21
開挖完成2014/8/10
B4F澆置2014/11/9

C-4工區
開挖開始2014/7/31
開挖完成2014/8/20
B4F澆置2014/11/9

C-5工區
開挖開始2014/12/2
開挖完成2014/12/20
B4F澆置2015/2/6

C-6工區
開挖開始2014/12/18
開挖完成2015/1/10
B4F澆置2015/2/17

P-1-1工區
開挖開始2014/12/4
開挖完成2014/12/20
B4F澆置2015/2/1

P-1-2工區

P-2工區
開挖開始2014/10/28
開挖完成2014/11/16
B4F澆置2014/12/7

P-3工區
開挖開始2014/11/1
開挖完成2014/11/15
B4F澆置2014/12/10

回填 7/28
FS 8/11
FG 8/23
B4F 9/12

回填 8/9
FS 8/23
FG 9/4
B4F 9/24

PC 4/9
FS 4/21
FG 4/30
B4F 5/15

開挖開始3/1
開挖完成4/2

D-7工區

D-3工區
PC 4/28
FS 5/10
FG 5/21
B4F 6/9

開挖開始4/6
開挖完成4/21

D-6工區

D-2工區
PC 4/7
FS 4/26
FG 5/4
B4F 5/26

開挖開始3/15
開挖完成3/31

D-5工區

D-1工區
PC 4/17
FS 5/5
FG 5/19
B4F 6/7

開挖開始3/25
開挖完成4/10

西側交界區
回填 6/29
FS 7/13
FG 7/25
B4F 8/14

B5F樓版預定澆置日期

製表日期 104年5月16日

(附件一) %

CY05

CY03

CY01

MY19

MY05

MY01

完成澆置日期

預定澆置日期

PC完成範圍

FS版完成範圍

FG完成範圍

BS版完成範圍

